



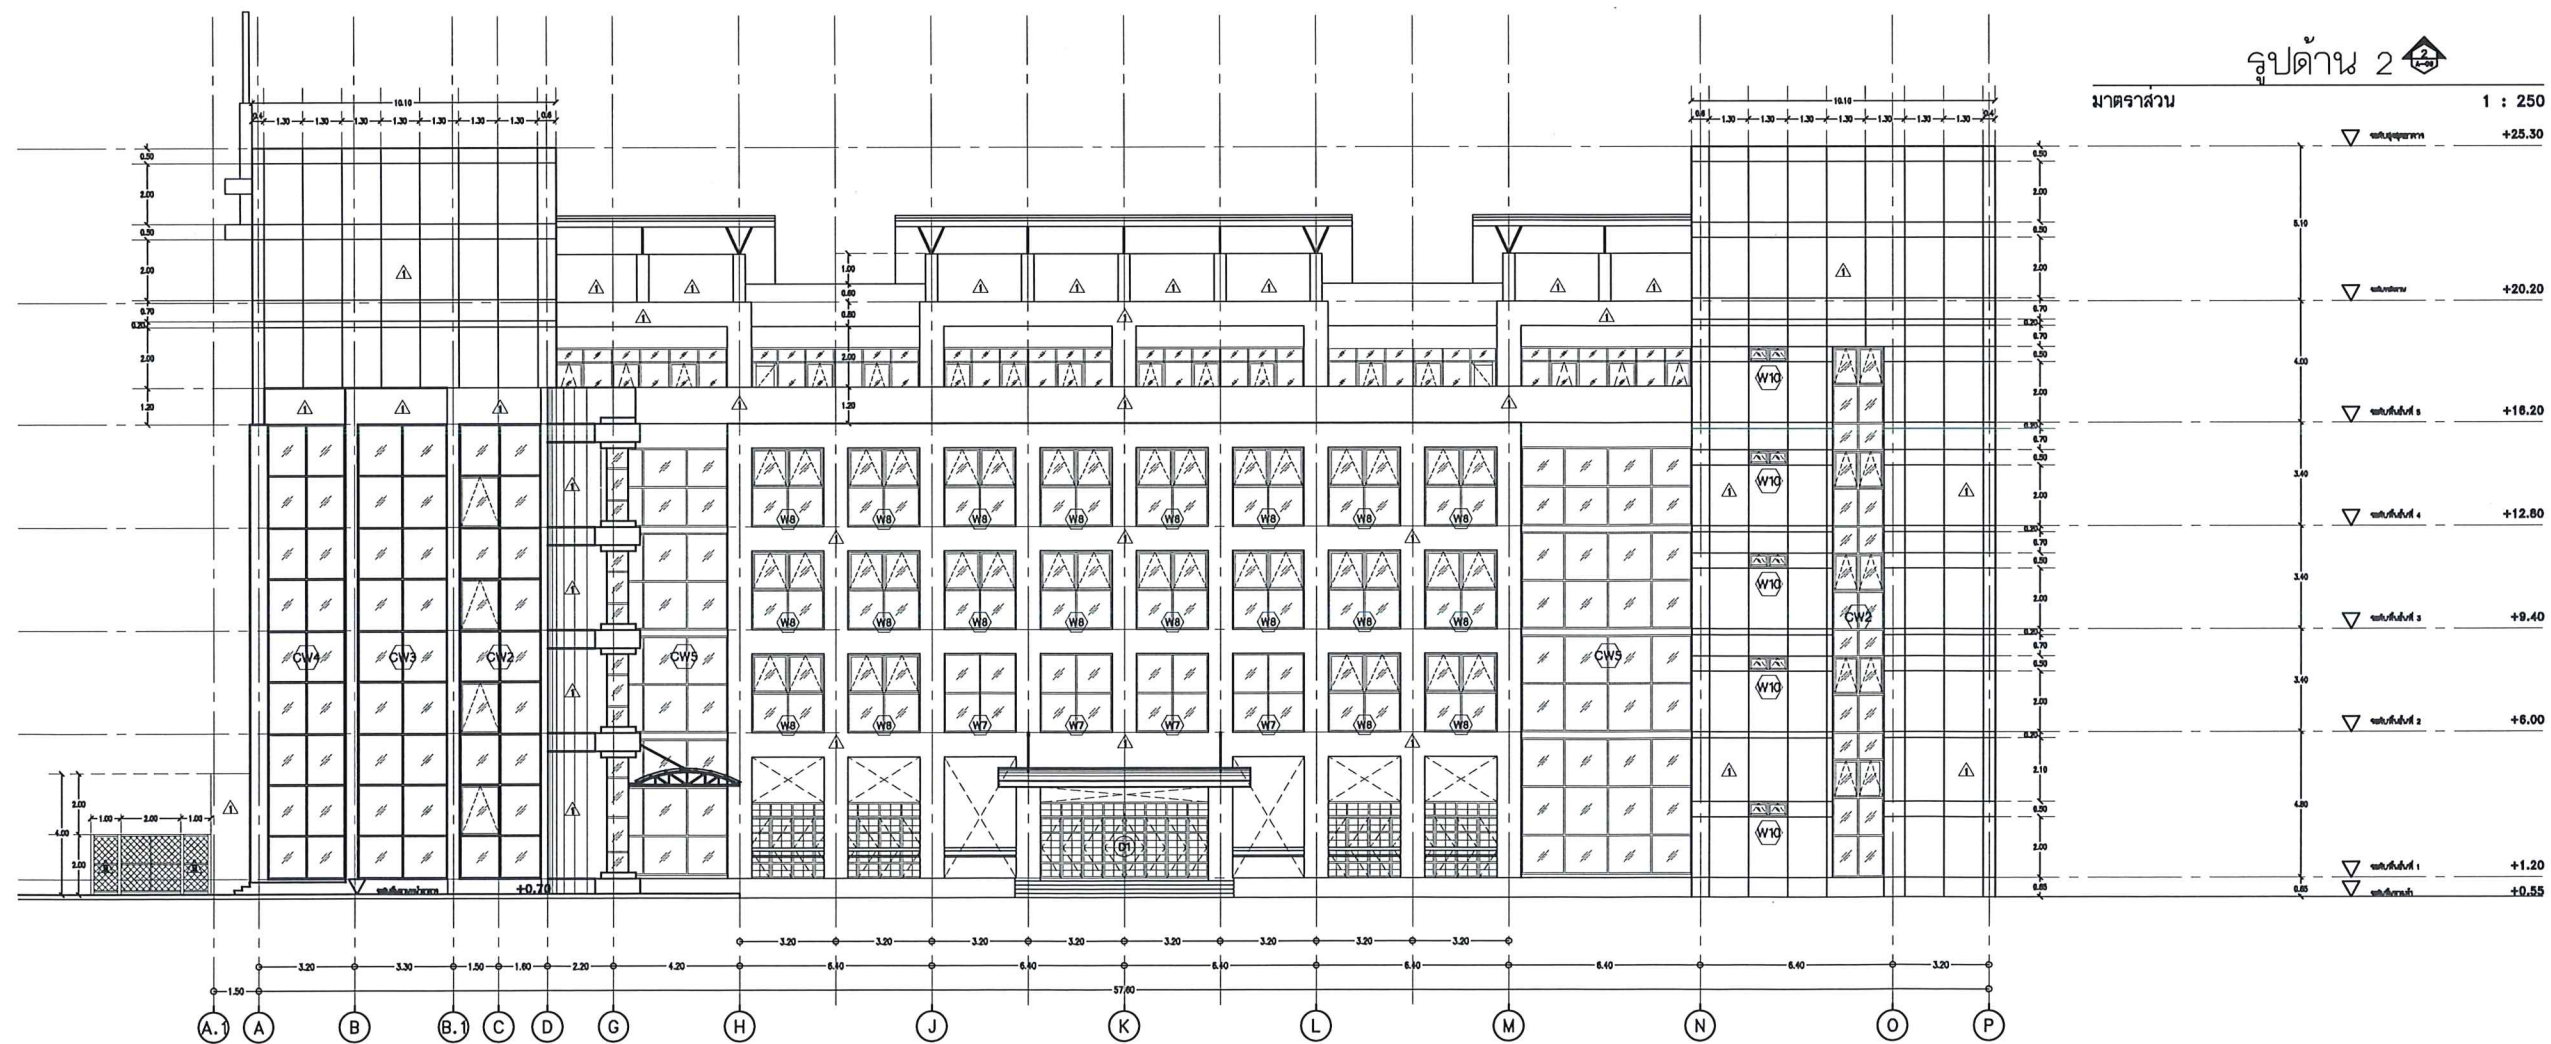

โครงการ : งานปรับปรุง
ปรับปรุงและทาสีภายนอกอาคารวิทยาลัยศิลปะ สื่อและเทคโนโลยี
วิทยาลัยศิลปะ สื่อและเทคโนโลยี มหาวิทยาลัยเชียงใหม่

จัดทำโดย
ศูนย์บริหารจัดการเมืองเพื่อความยั่งยืน
สำนักงานมหาวิทยาลัย มหาวิทยาลัยเชียงใหม่
25 พฤษภาคม 2569

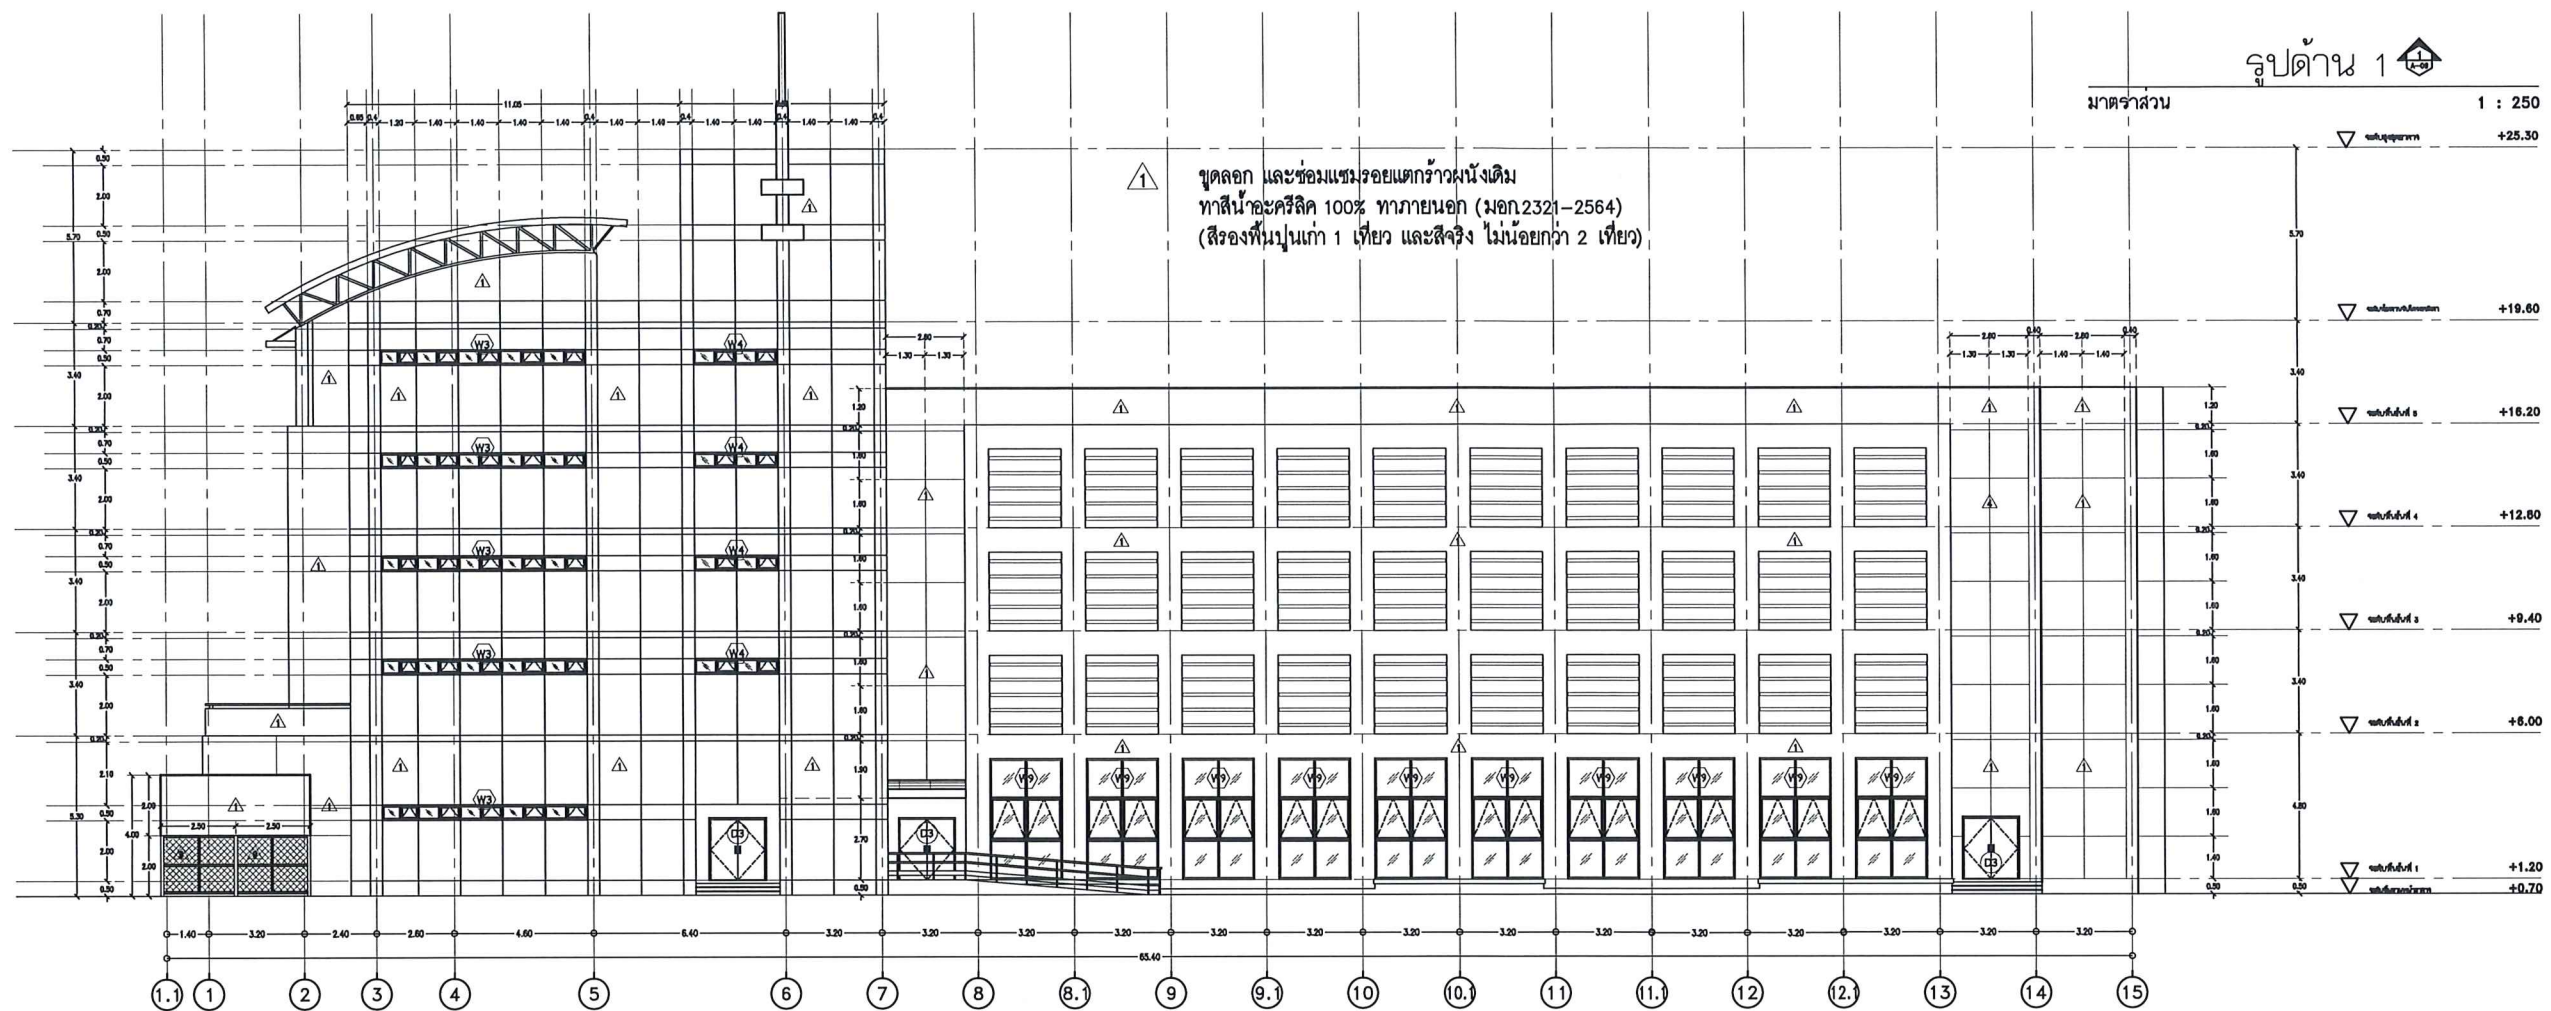

ศูนย์บริหารจัดการเมืองเพื่อความยั่งยืน
สำนักงานมหาวิทยาลัย มหาวิทยาลัยเชียงใหม่

โครงการก่อสร้าง
ปรับปรุงและทาสีภายนอกอาคาร
วิทยาลัยศิลปะ สื่อและเทคโนโลยี

เจ้าของโครงการ
วิทยาลัยศิลปะ สื่อและเทคโนโลยี มหาวิทยาลัยเชียงใหม่

ที่ตั้งโครงการ
อาคารวิทยาลัยศิลปะ สื่อและเทคโนโลยี
มหาวิทยาลัยเชียงใหม่

สถาปนิก
สุรศักดิ์ สมบูรณ์ ส-80 1064

ภูมิสถาปนิก
-

วิศวกร โครงสร้าง
สันติภูมิ สิทธิราษฎร์ ภัย 59260

วิศวกร ไฟฟ้า
-

วิศวกร เครื่องกล
-

วิศวกร สุขาภิบาล
-

ตรวจ
-

ผู้อำนวยการศูนย์บริหารจัดการเมืองเพื่อความยั่งยืน
รศ.ดร.ชาย รัชชานุกุล

เห็นชอบ (คณะวิทยาลัยศิลปะ สื่อและเทคโนโลยี)
รศ.ดร.วชิราภรณ์ จันทร์ฉาย

อนุมัติ
รองอธิการบดี รักษาการอธิการบดี

รายการแบบแปลน
เลขที่ รายละเอียด วันที่

เขียน
สุรศักดิ์ สมบูรณ์

เลขที่แบบ
A-1.01



รวม
16

แบบแสดง
รูปด้าน 1, 2

วันที่
25/05/69

มาตราส่วน
1:250

File main / Code

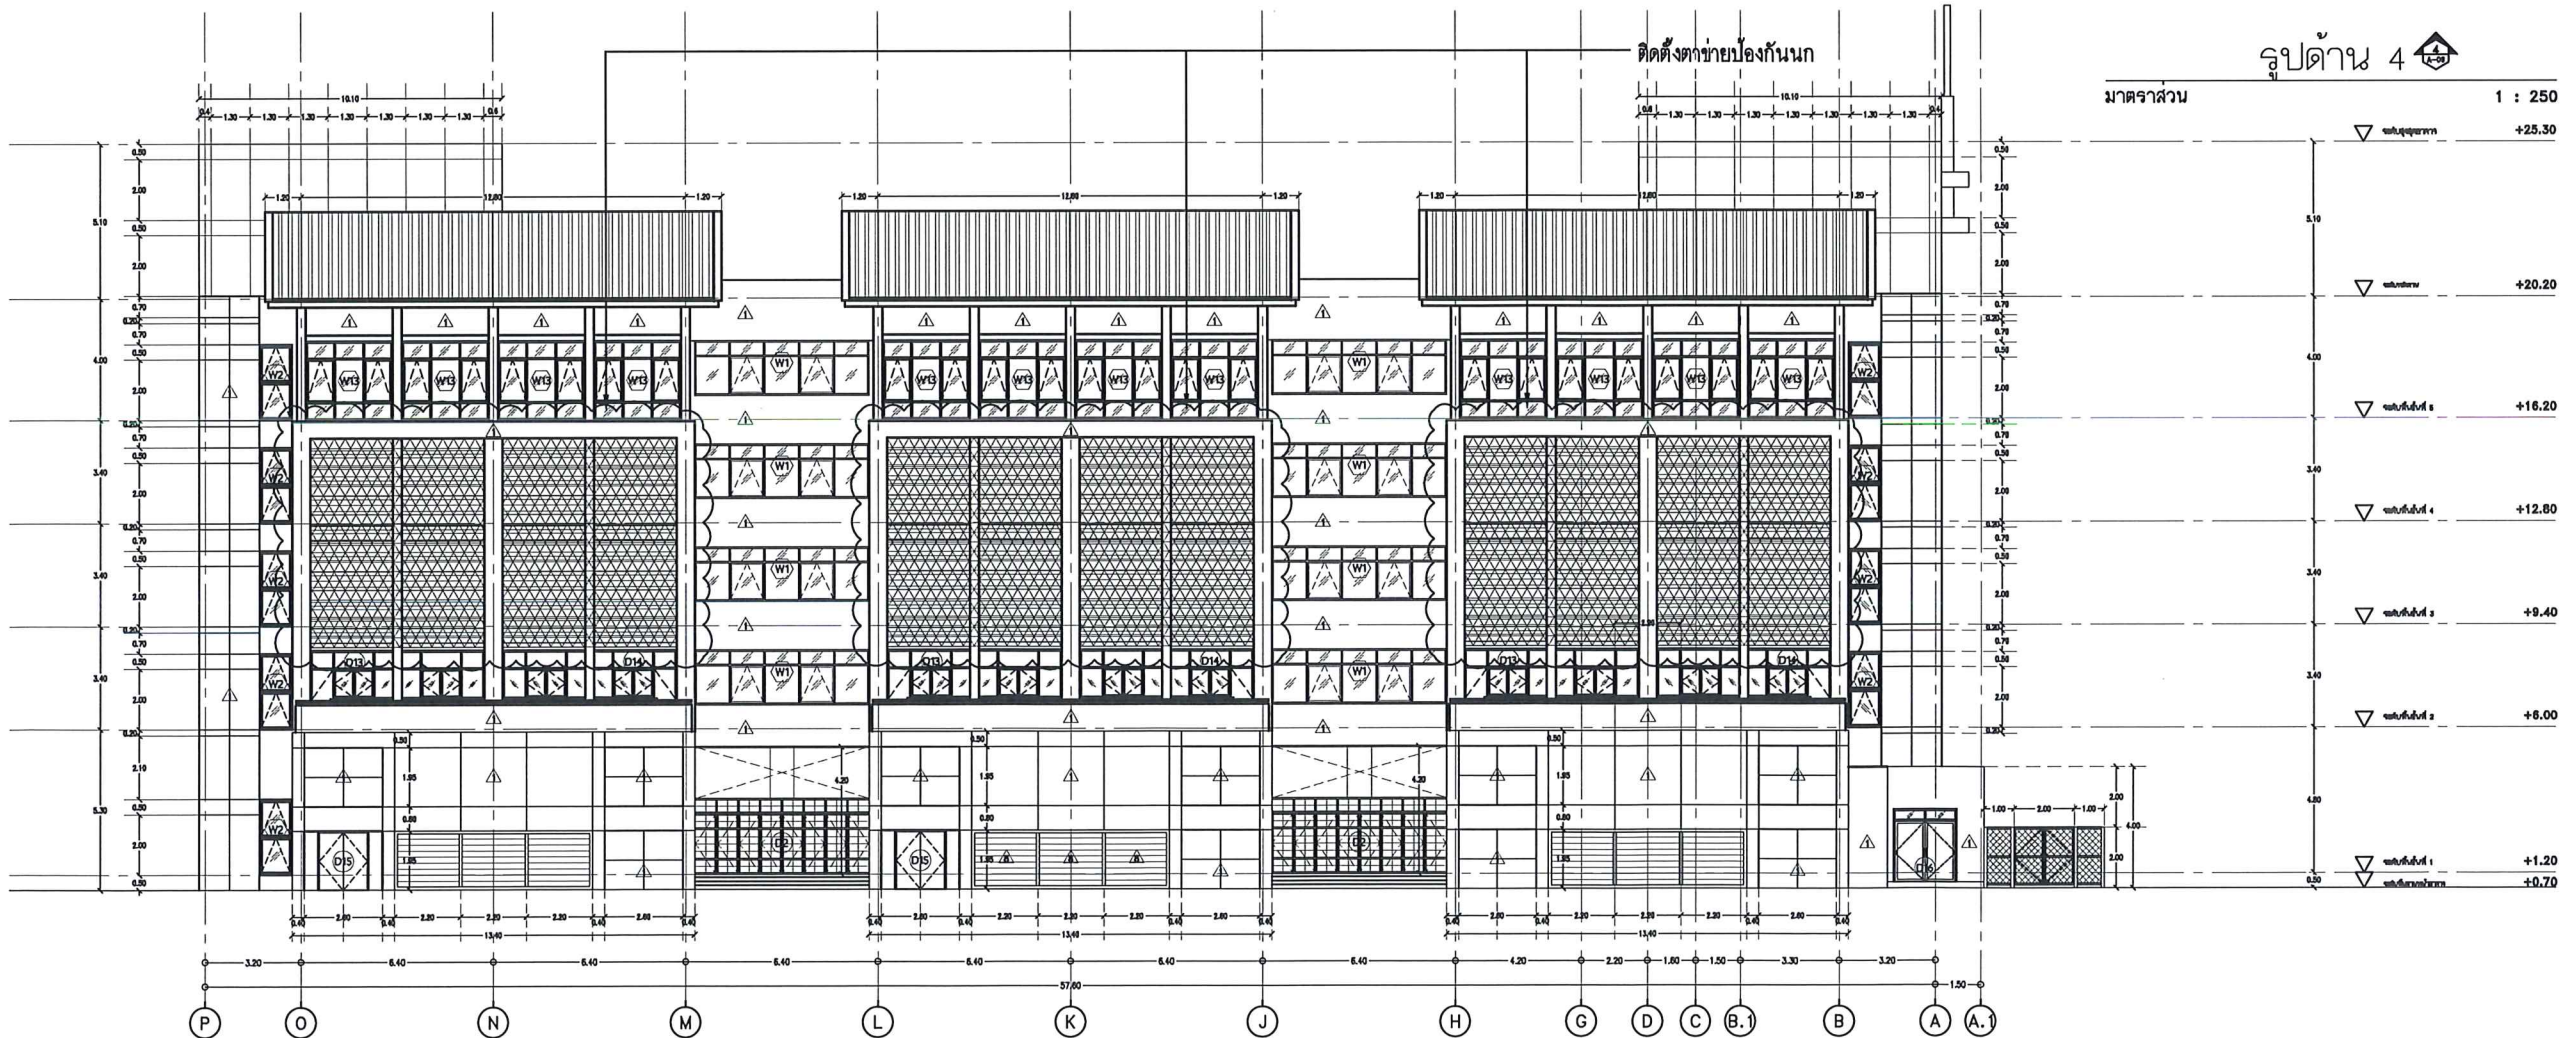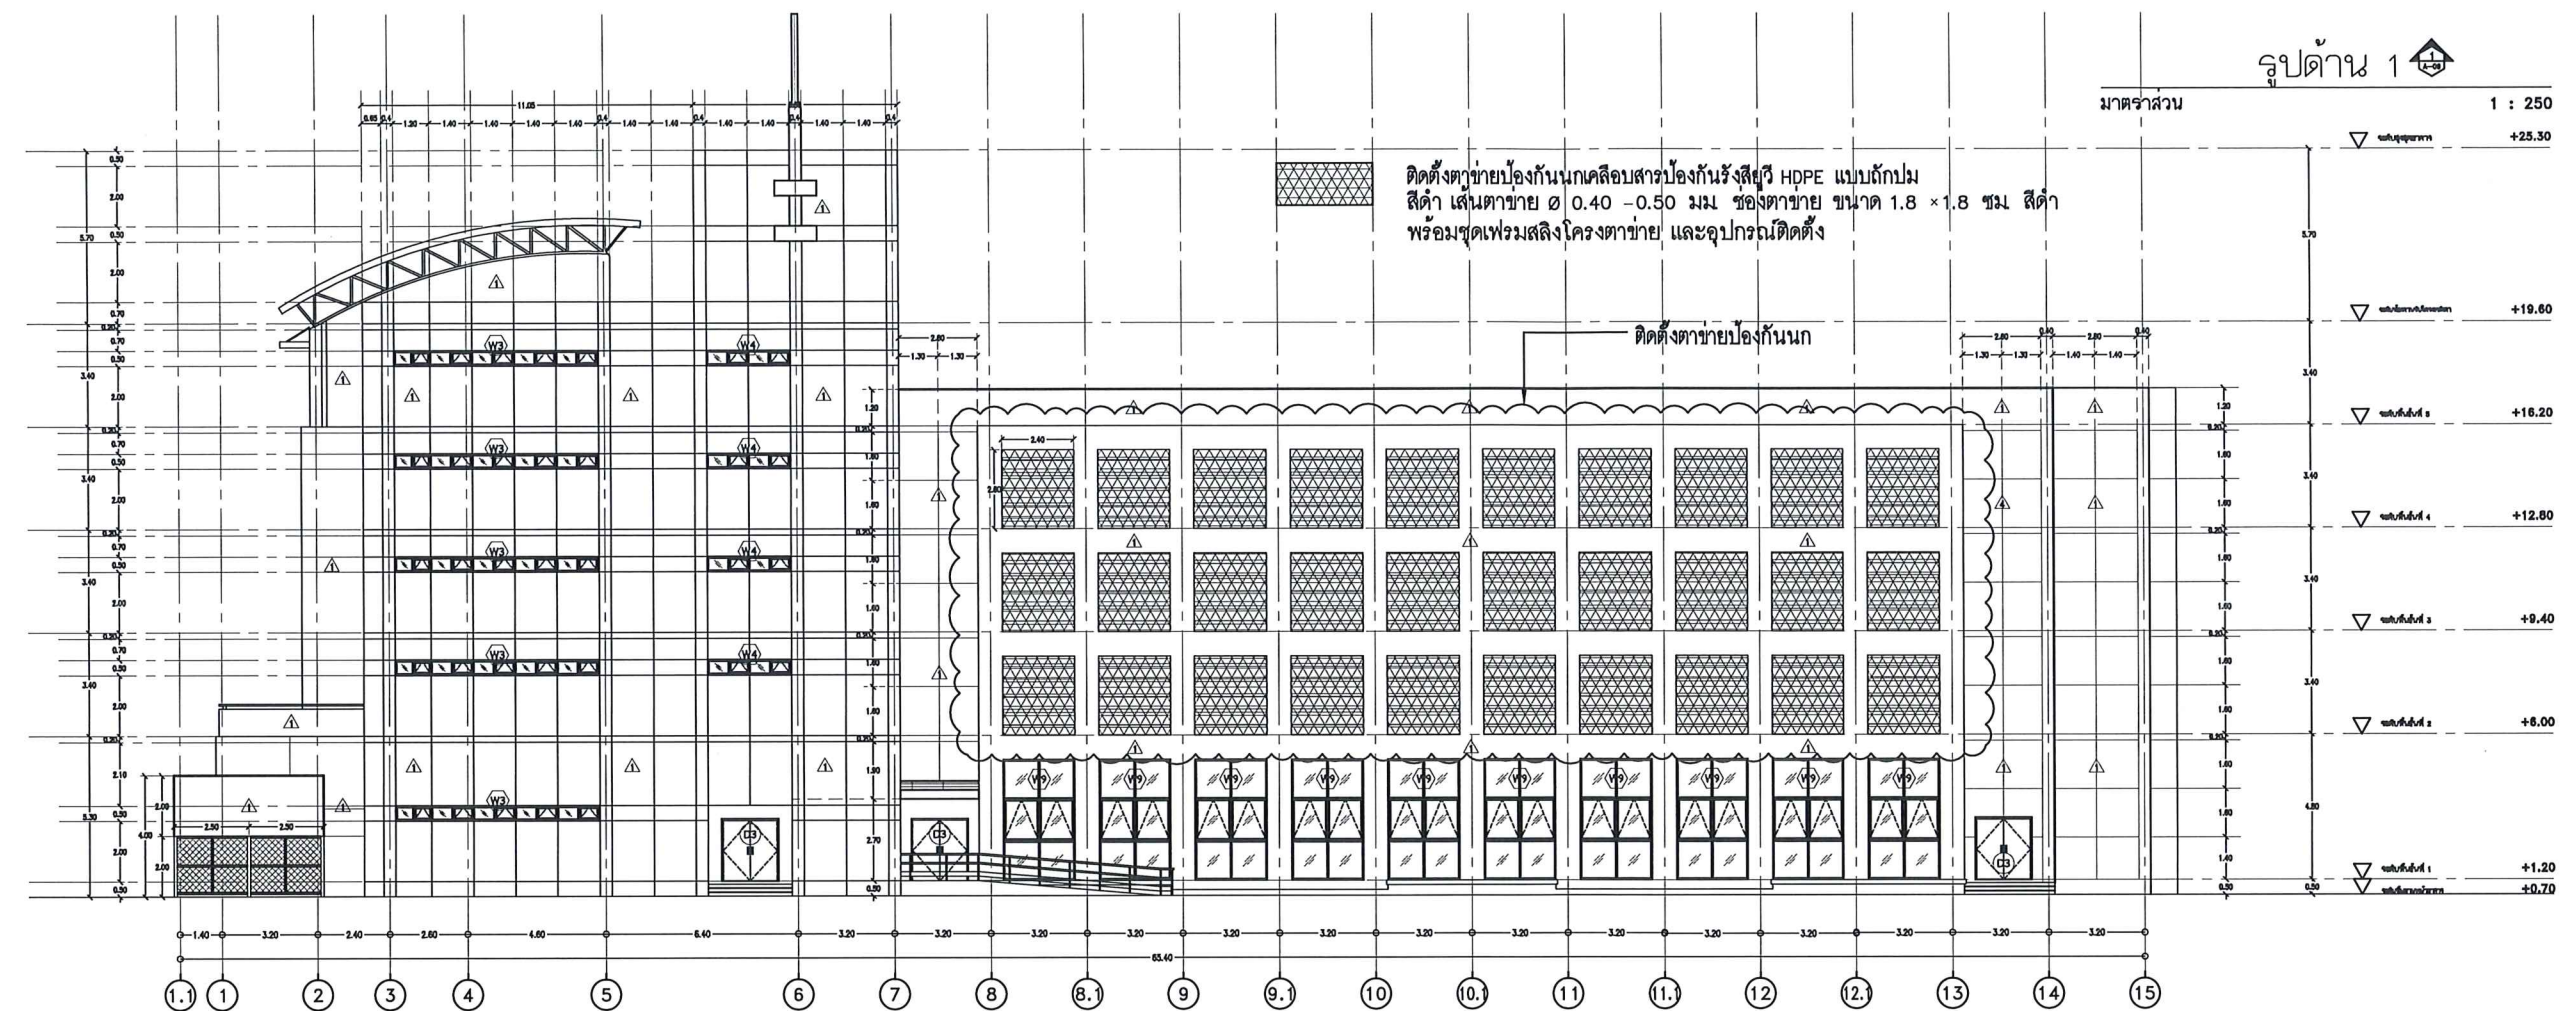

ศูนย์บริหารจัดการเมืองเพื่อความยั่งยืน
สำนักงานมหาวิทยาลัย มหาวิทยาลัยเชียงใหม่

โครงการก่อสร้าง

ปรับปรุงและทาสีภายนอกอาคาร
วิทยาลัยศิลปะ สื่อและเทคโนโลยี

เจ้าของโครงการ

วิทยาลัยศิลปะ สื่อและเทคโนโลยี มหาวิทยาลัยเชียงใหม่

ที่ตั้งโครงการ

อาคารวิทยาลัยศิลปะ สื่อและเทคโนโลยี
มหาวิทยาลัยเชียงใหม่

สถาปนิก

ภูริศร สมบูรณ์ ส-ศก.064

ภูมิสถาปนิก

-

วิศวกร โครงสร้าง

สันติภูมิ สิทธิราษฎร์ ภัย 59260

วิศวกร ไฟฟ้า

-

วิศวกร เครื่องกล

-

วิศวกร สุขาภิบาล

-

สำรวจ

-

ผู้อำนวยการศูนย์บริหารจัดการเมืองเพื่อความยั่งยืน

ผศ.ดร.ราย รัชชียกุล

เห็นชอบ (คณะผู้บริหารวิทยาลัยศิลปะ สื่อ และเทคโนโลยี)

ผศ.ดร.วิรัตน์ จันทร์ฉาย

อนุมัติ


รายการแบบแก้ไข

เลขที่ รายละเอียด วันที่

เขียน

ภูริศร สมบูรณ์

เลขที่แบบ

A-2.01 รวม 16

แบบแสดง

รูปด้าน 1, 4 (งานตาข่ายป้องกันนก)



วันที่

25/05/69

มาตราส่วน

1:250

File main / Code

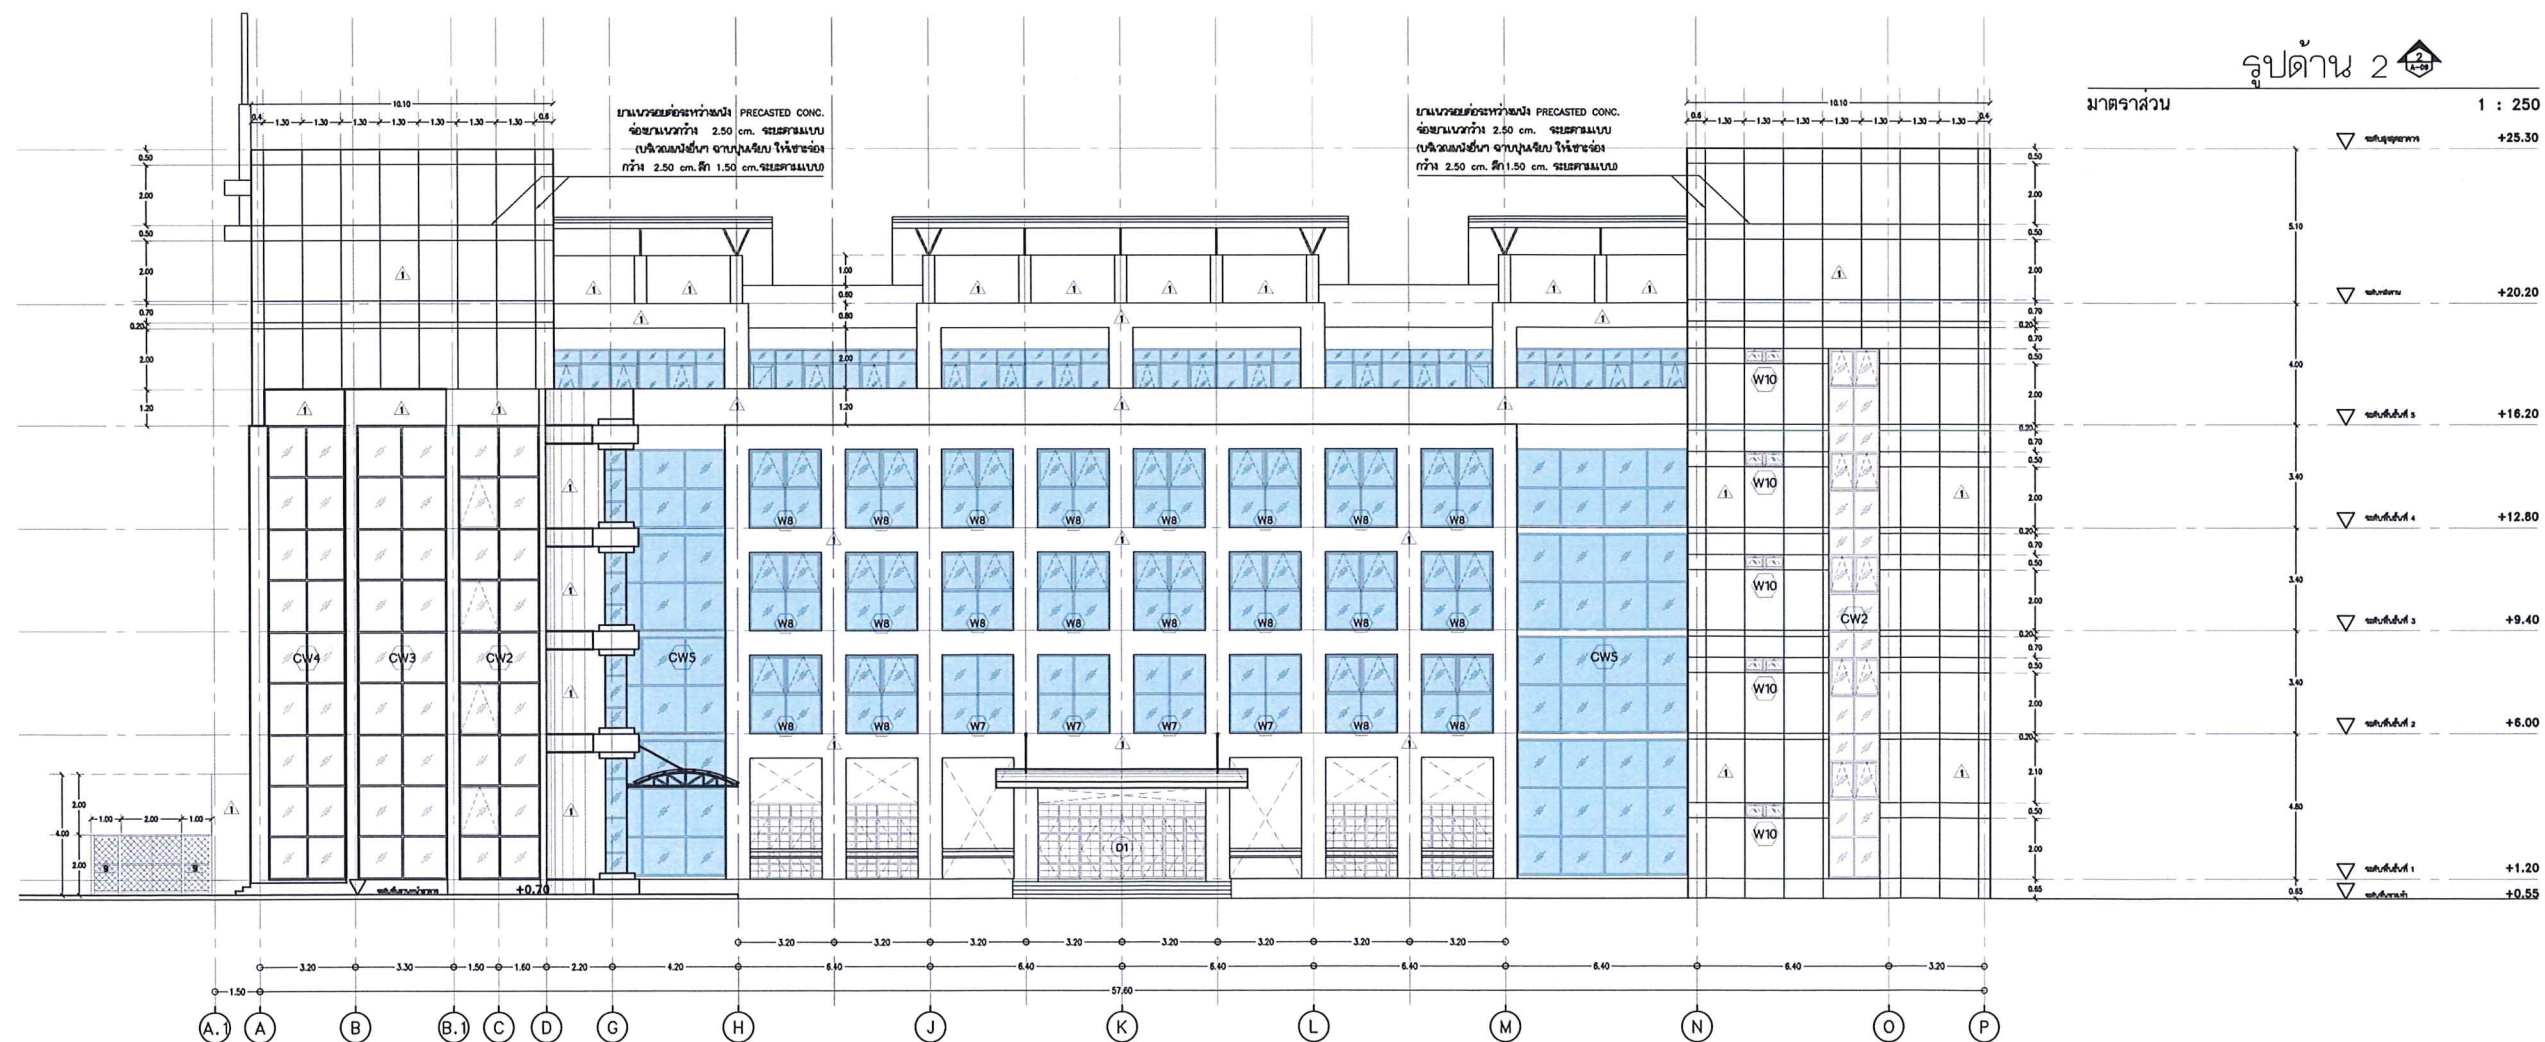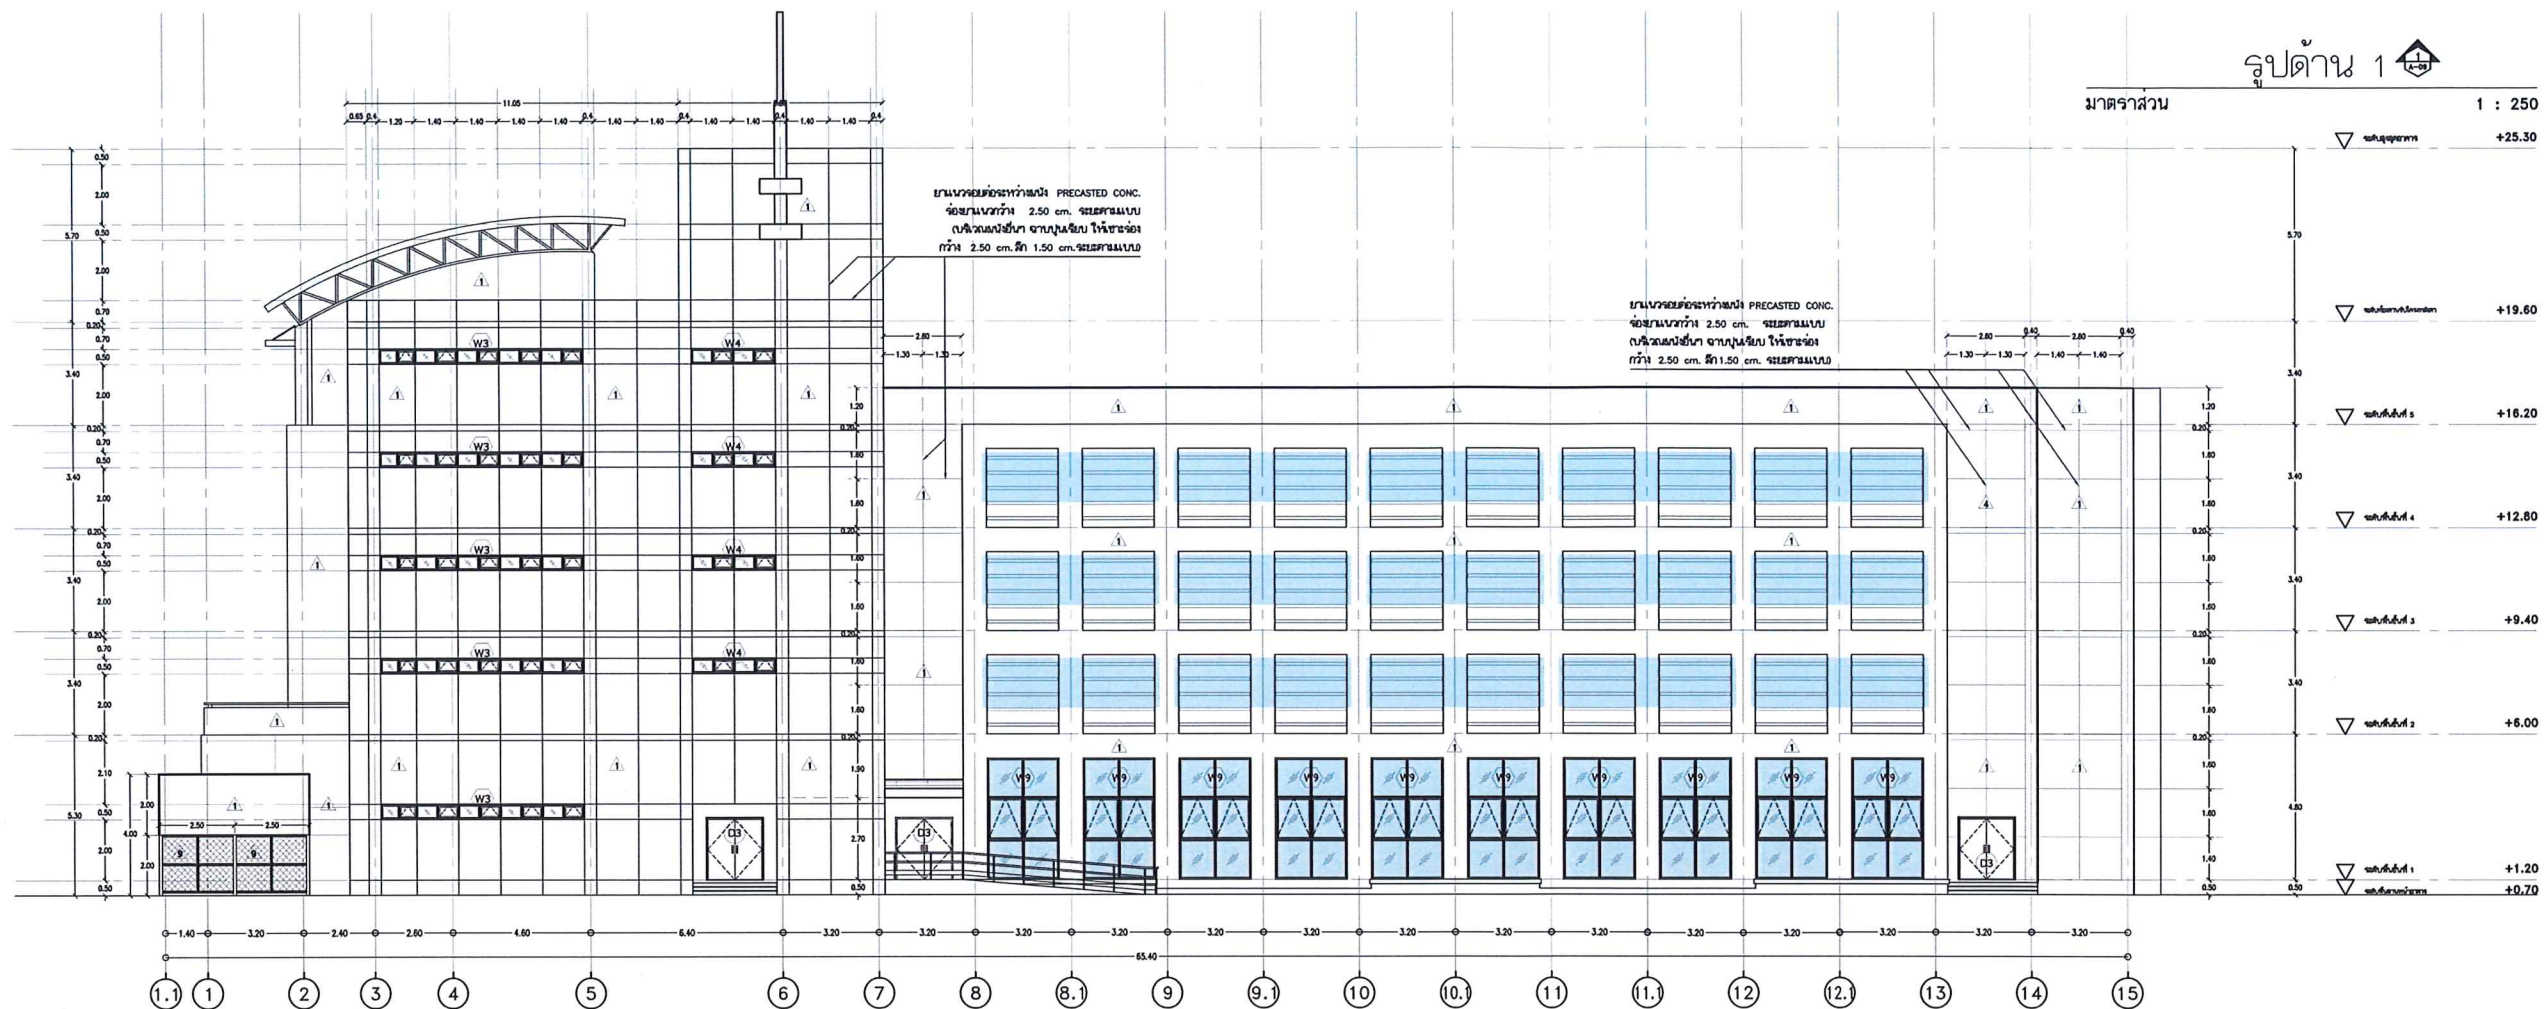

ศูนย์บริหารจัดการเมืองเพื่อความยั่งยืน
สำนักงานมหาวิทยาลัย มหาวิทยาลัยเชียงใหม่

โครงการก่อสร้าง
ปรับปรุงและทาสีภายนอกอาคาร
วิทยาลัยศิลปะ สื่อและเทคโนโลยี

เจ้าของโครงการ
วิทยาลัยศิลปะ สื่อและเทคโนโลยี มหาวิทยาลัยเชียงใหม่

ที่ตั้งโครงการ
อาคารวิทยาลัยศิลปะ สื่อและเทคโนโลยี
มหาวิทยาลัยเชียงใหม่

สถาปนิก
สุรศักดิ์ ธรรมรัตน์ ส.ส.ด. 4034

ภูมิสถาปนิก
-

วิศวกร โครงสร้าง
สันติภูมิ สิทธิธรรม ทย 59260

วิศวกร ไฟฟ้า
-

วิศวกร เครื่องกล
-

วิศวกร สุขาภิบาล
-

ตรวจ
-

ผู้อำนวยการศูนย์บริหารจัดการเมืองเพื่อความยั่งยืน
ผศ.ดร.ชาย ชัยลักษณ์กุล

เห็นชอบ
-

อนุมัติ
รองอธิการบดี รศ.ประสิทธิ์ ฐานเกียรติ

รายการแบบแปลน
เลขที่ รายละเอียด วันที่

เขียน
สุรศักดิ์ ธรรมรัตน์

เลขที่แบบ
A-3.01


รวม
-

แบบแสดง
รูปด้าน 1, 2
(หน้าตัดที่มีการตัดฟิล์ม)

วันที่
11/05/69

มาตราส่วน
1:250

File main / Code

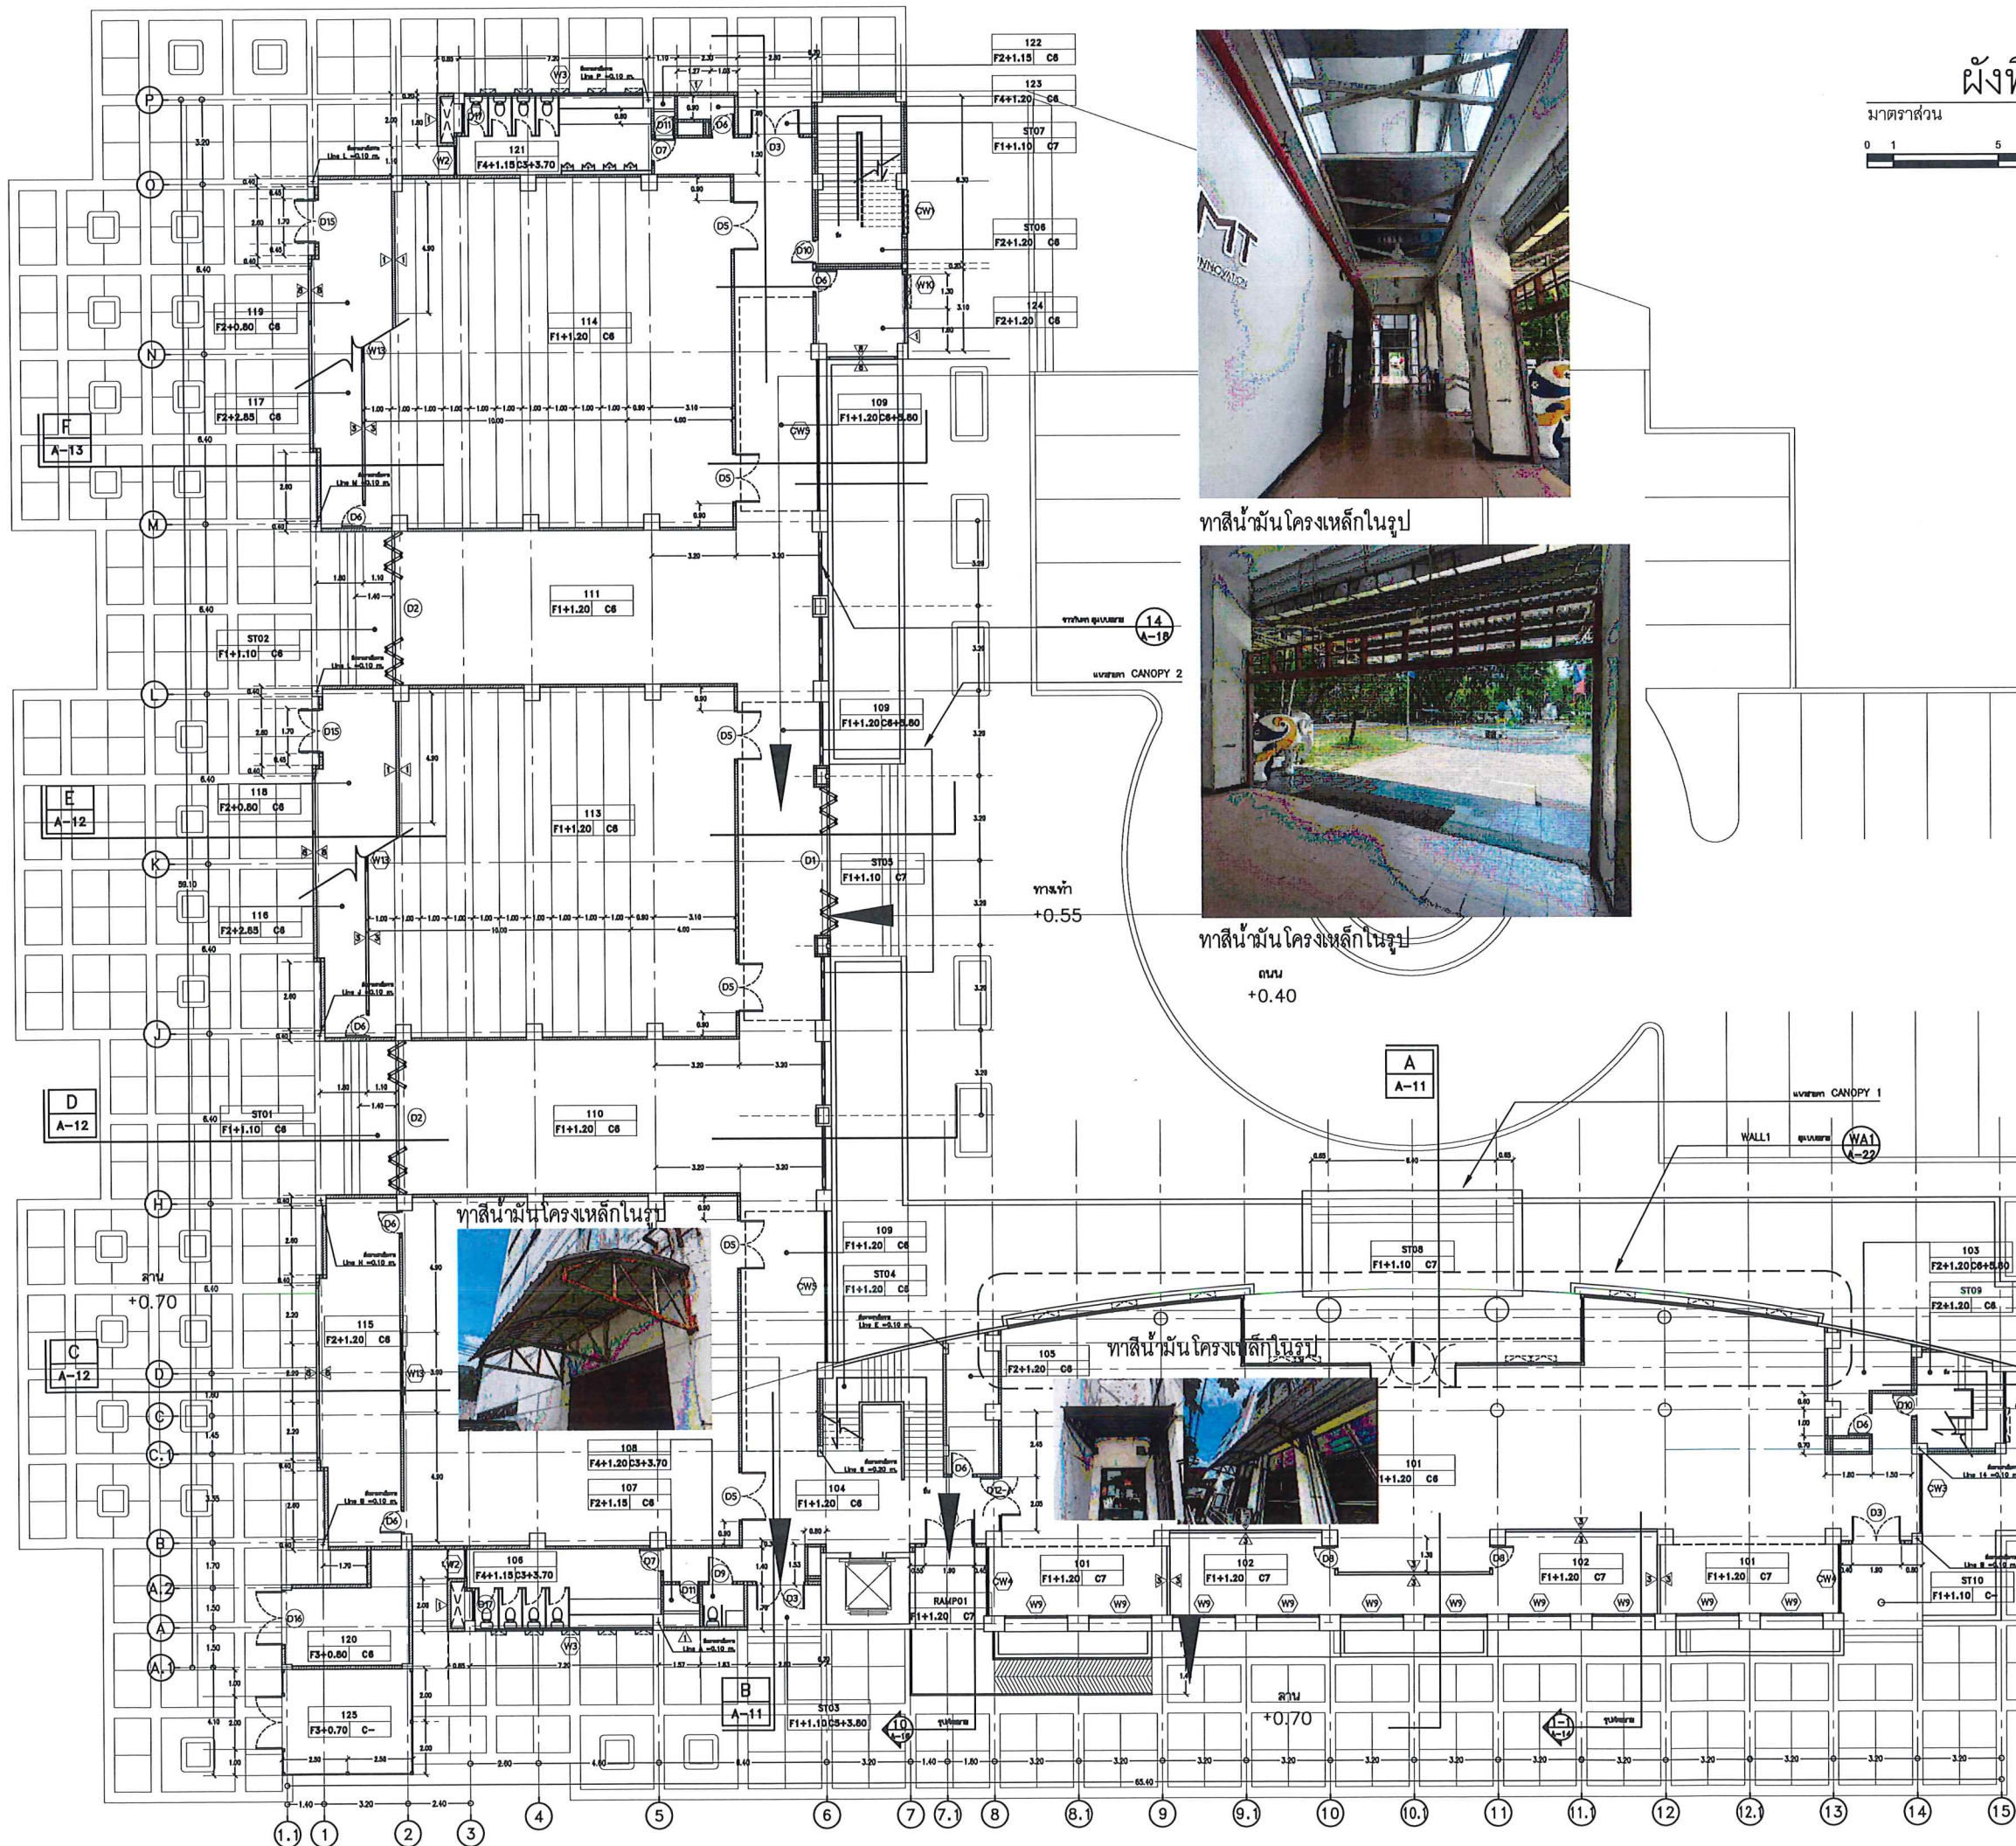

ทาสีผนัง โครงเหล็กในรูป



ทาสีผนัง โครงเหล็กในรูป

ถนน
+0.40

ผังพื้นที่ 1

มาตราส่วน

1:250






ศูนย์บริหารจัดการเมืองเพื่อความยั่งยืน
สำนักงานมหาวิทยาลัย มหาวิทยาลัยเชียงใหม่

โครงการก่อสร้าง
ปรับปรุงและทาสีภายนอกอาคาร
วิทยาลัยศิลปะ สื่อและเทคโนโลยี

เจ้าของโครงการ
วิทยาลัยศิลปะ สื่อและเทคโนโลยี มหาวิทยาลัยเชียงใหม่

ที่ตั้งโครงการ
อาคารวิทยาลัยศิลปะ สื่อและเทคโนโลยี
มหาวิทยาลัยเชียงใหม่

สถาปนิก
ทศพร ธรรมรัตน์ ส.ศ.ป. 4064

ภูมิสถาปนิก
-

วิศวกร โครงสร้าง
สันติภูมิ สิทธิธรรม ทย 59260

วิศวกร ไฟฟ้า
-

วิศวกร เครื่องกล
-

วิศวกร สุขาภิบาล
-

ตรวจ
-

ผู้อำนวยการศูนย์บริหารจัดการเมืองเพื่อความยั่งยืน
ผศ.ดร.ชาย รัชชานนท์

เห็นชอบ (คณบดีวิทยาลัยศิลปะ สื่อและเทคโนโลยี)
ผศ.ดร.วราวุธ จันทร์ฉาย

อนุมัติ
รองอธิการบดี รักษาการแทนอธิการบดี

รายการแบบแก้ไข
ครั้งที่ รายละเอียด วันที่

เขียน
ทศพร ธรรมรัตน์

เลขที่แบบ
AB-1.01


รวม
16

แบบแปลน
AS-BUILT DRAWING
ผังพื้นที่ 1

วันที่
25/05/69

มาตราส่วน
1:250

File main / Code

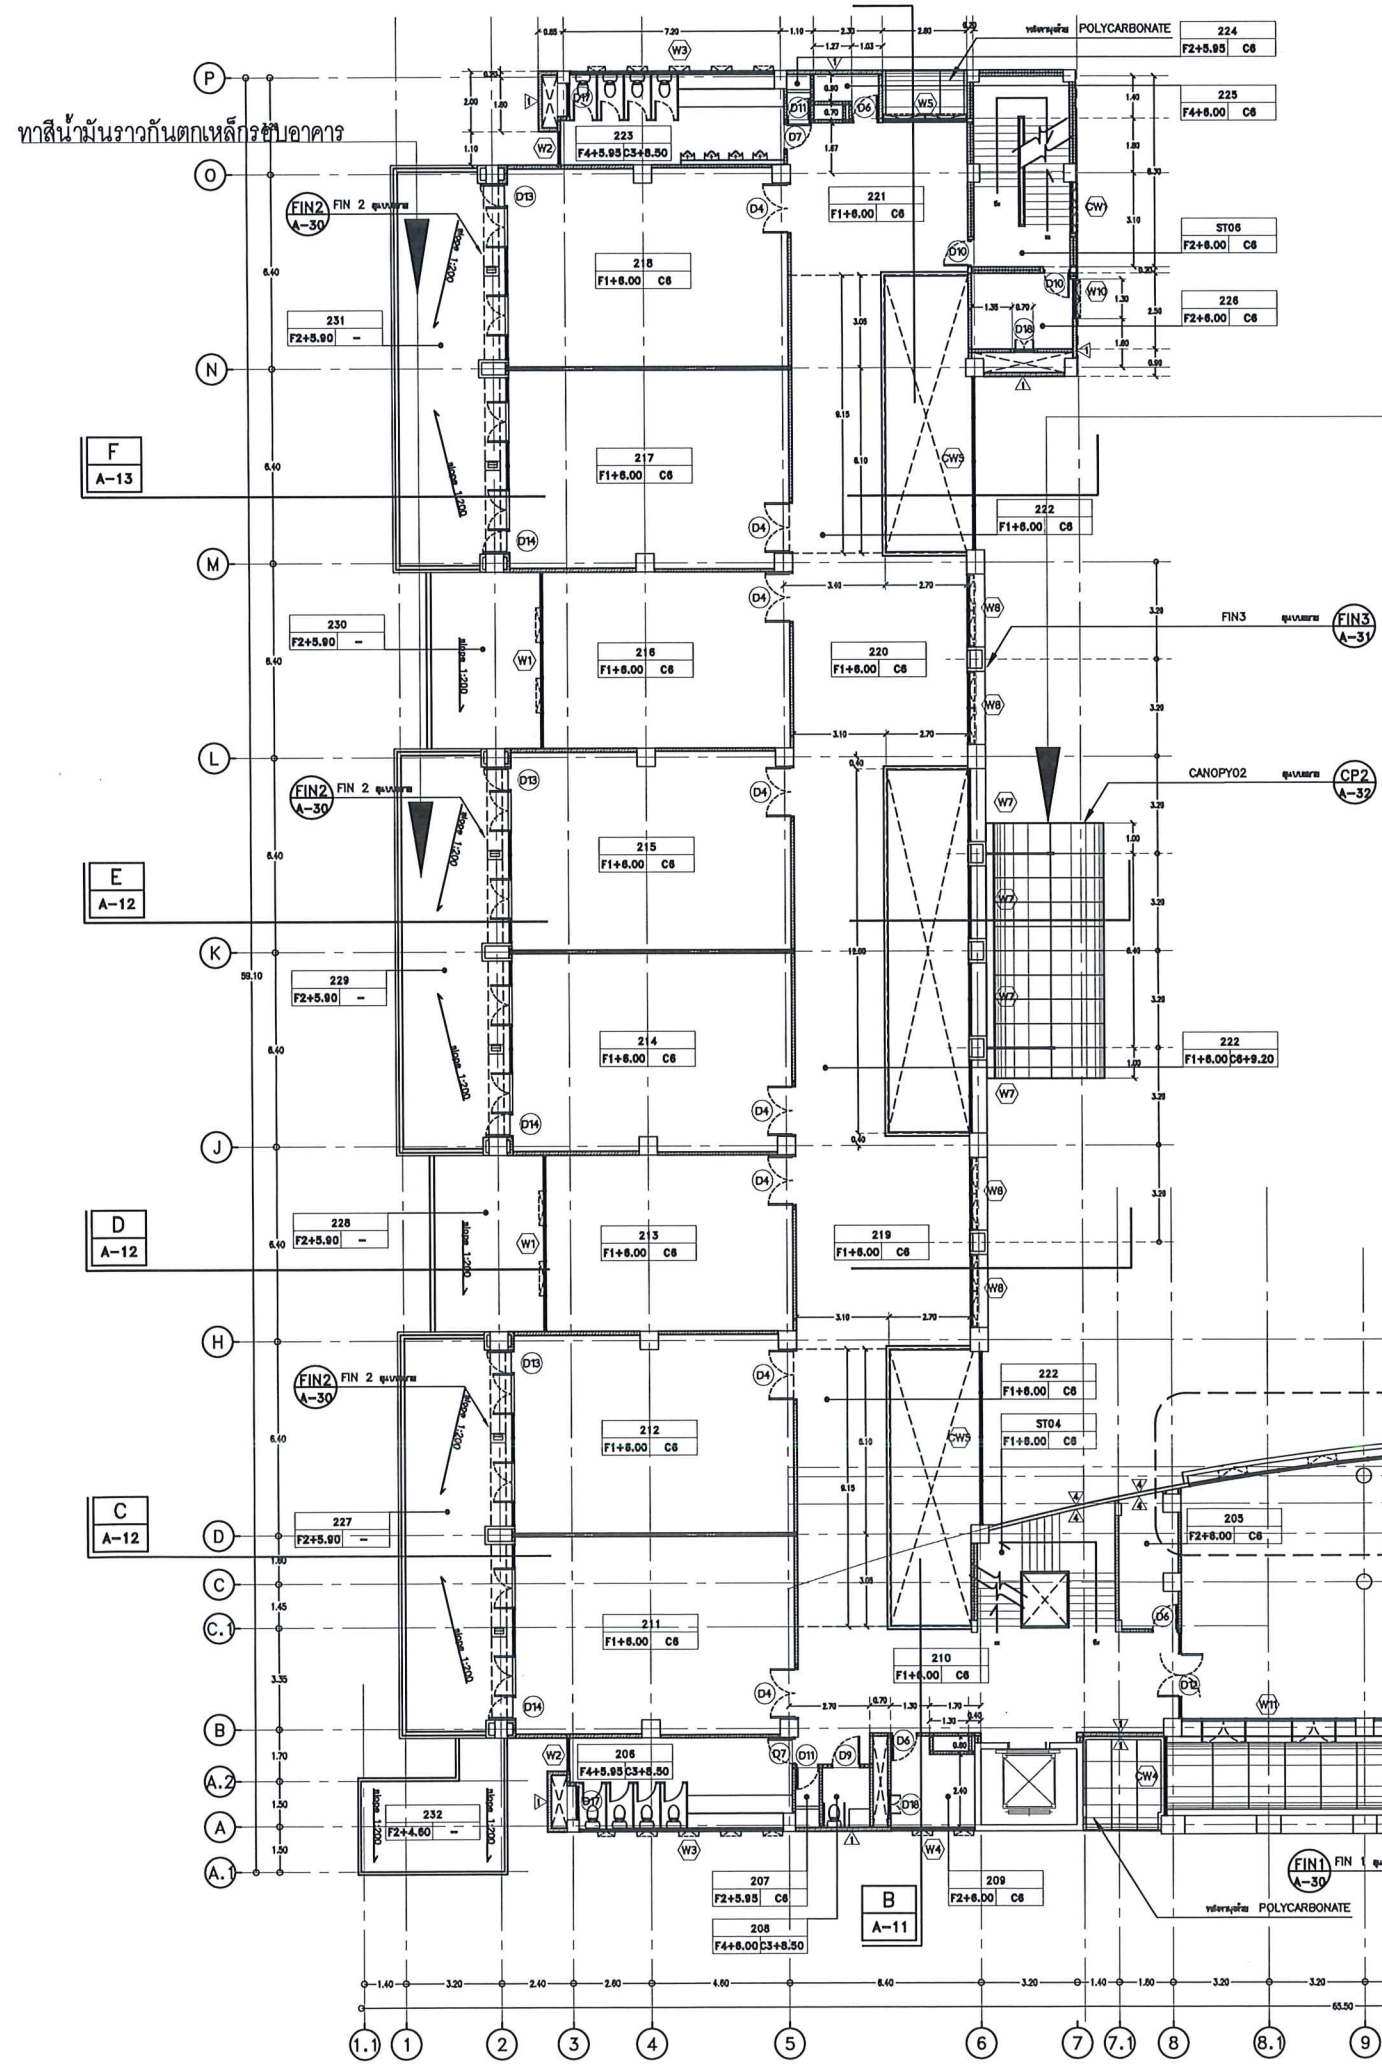

ทาสีน้ำมัน โครงเหล็กในรูป



ทาสีน้ำมัน โครงเหล็กในรูป



FINISH SCHEDULE

ROOMS NO.	ROOMS FUNCTION	พื้นที่	จำนวน	ค่า	หมายเหตุ



ศูนย์บริหารจัดการเมืองเพื่อความยั่งยืน
สำนักงานมหาวิทยาลัย มหาวิทยาลัยเชียงใหม่

โครงการก่อสร้าง
ปรับปรุงและทาสีภายนอกอาคาร
วิทยาลัยศิลปะ สื่อและเทคโนโลยี

เจ้าของโครงการ
วิทยาลัยศิลปะ สื่อและเทคโนโลยี มหาวิทยาลัยเชียงใหม่

ที่ตั้งโครงการ
อาคารวิทยาลัยศิลปะ สื่อและเทคโนโลยี
มหาวิทยาลัยเชียงใหม่

สถาปนิก
สุรศักดิ์ สมบูรณ์ ส.ศก 405

ภูมิสถาปนิก
-

วิศวกร โครงสร้าง
สันติภูมิ สิทธิราษฎร์ ทย 59280

วิศวกร ไฟฟ้า
-

วิศวกร เครื่องกล
-

วิศวกร สุขาภิบาล
-

ตรวจ
-

ผู้อำนวยการศูนย์บริหารจัดการเมืองเพื่อความยั่งยืน
ผศ.ดร.ชาย รัชชานุกูล

เห็นชอบ (คณบดีวิทยาลัยศิลปะ สื่อ และเทคโนโลยี)
ผศ.ดร.วราวุธ จันทร์ฉาย

อนุมัติ
รองอธิการบดี รักษาการอธิการบดี

รายการแบบแก้ไข
เลขที่ รายละเอียด วันที่

เขียน
สุรศักดิ์ สมบูรณ์

เลขที่แบบ
AB-1.02


รวม
16

แบบแปลน
AS-BUILT DRAWING
ผังพื้นที่ 2

วันที่
25/05/69

มาตราส่วน
1:250

File main / Code

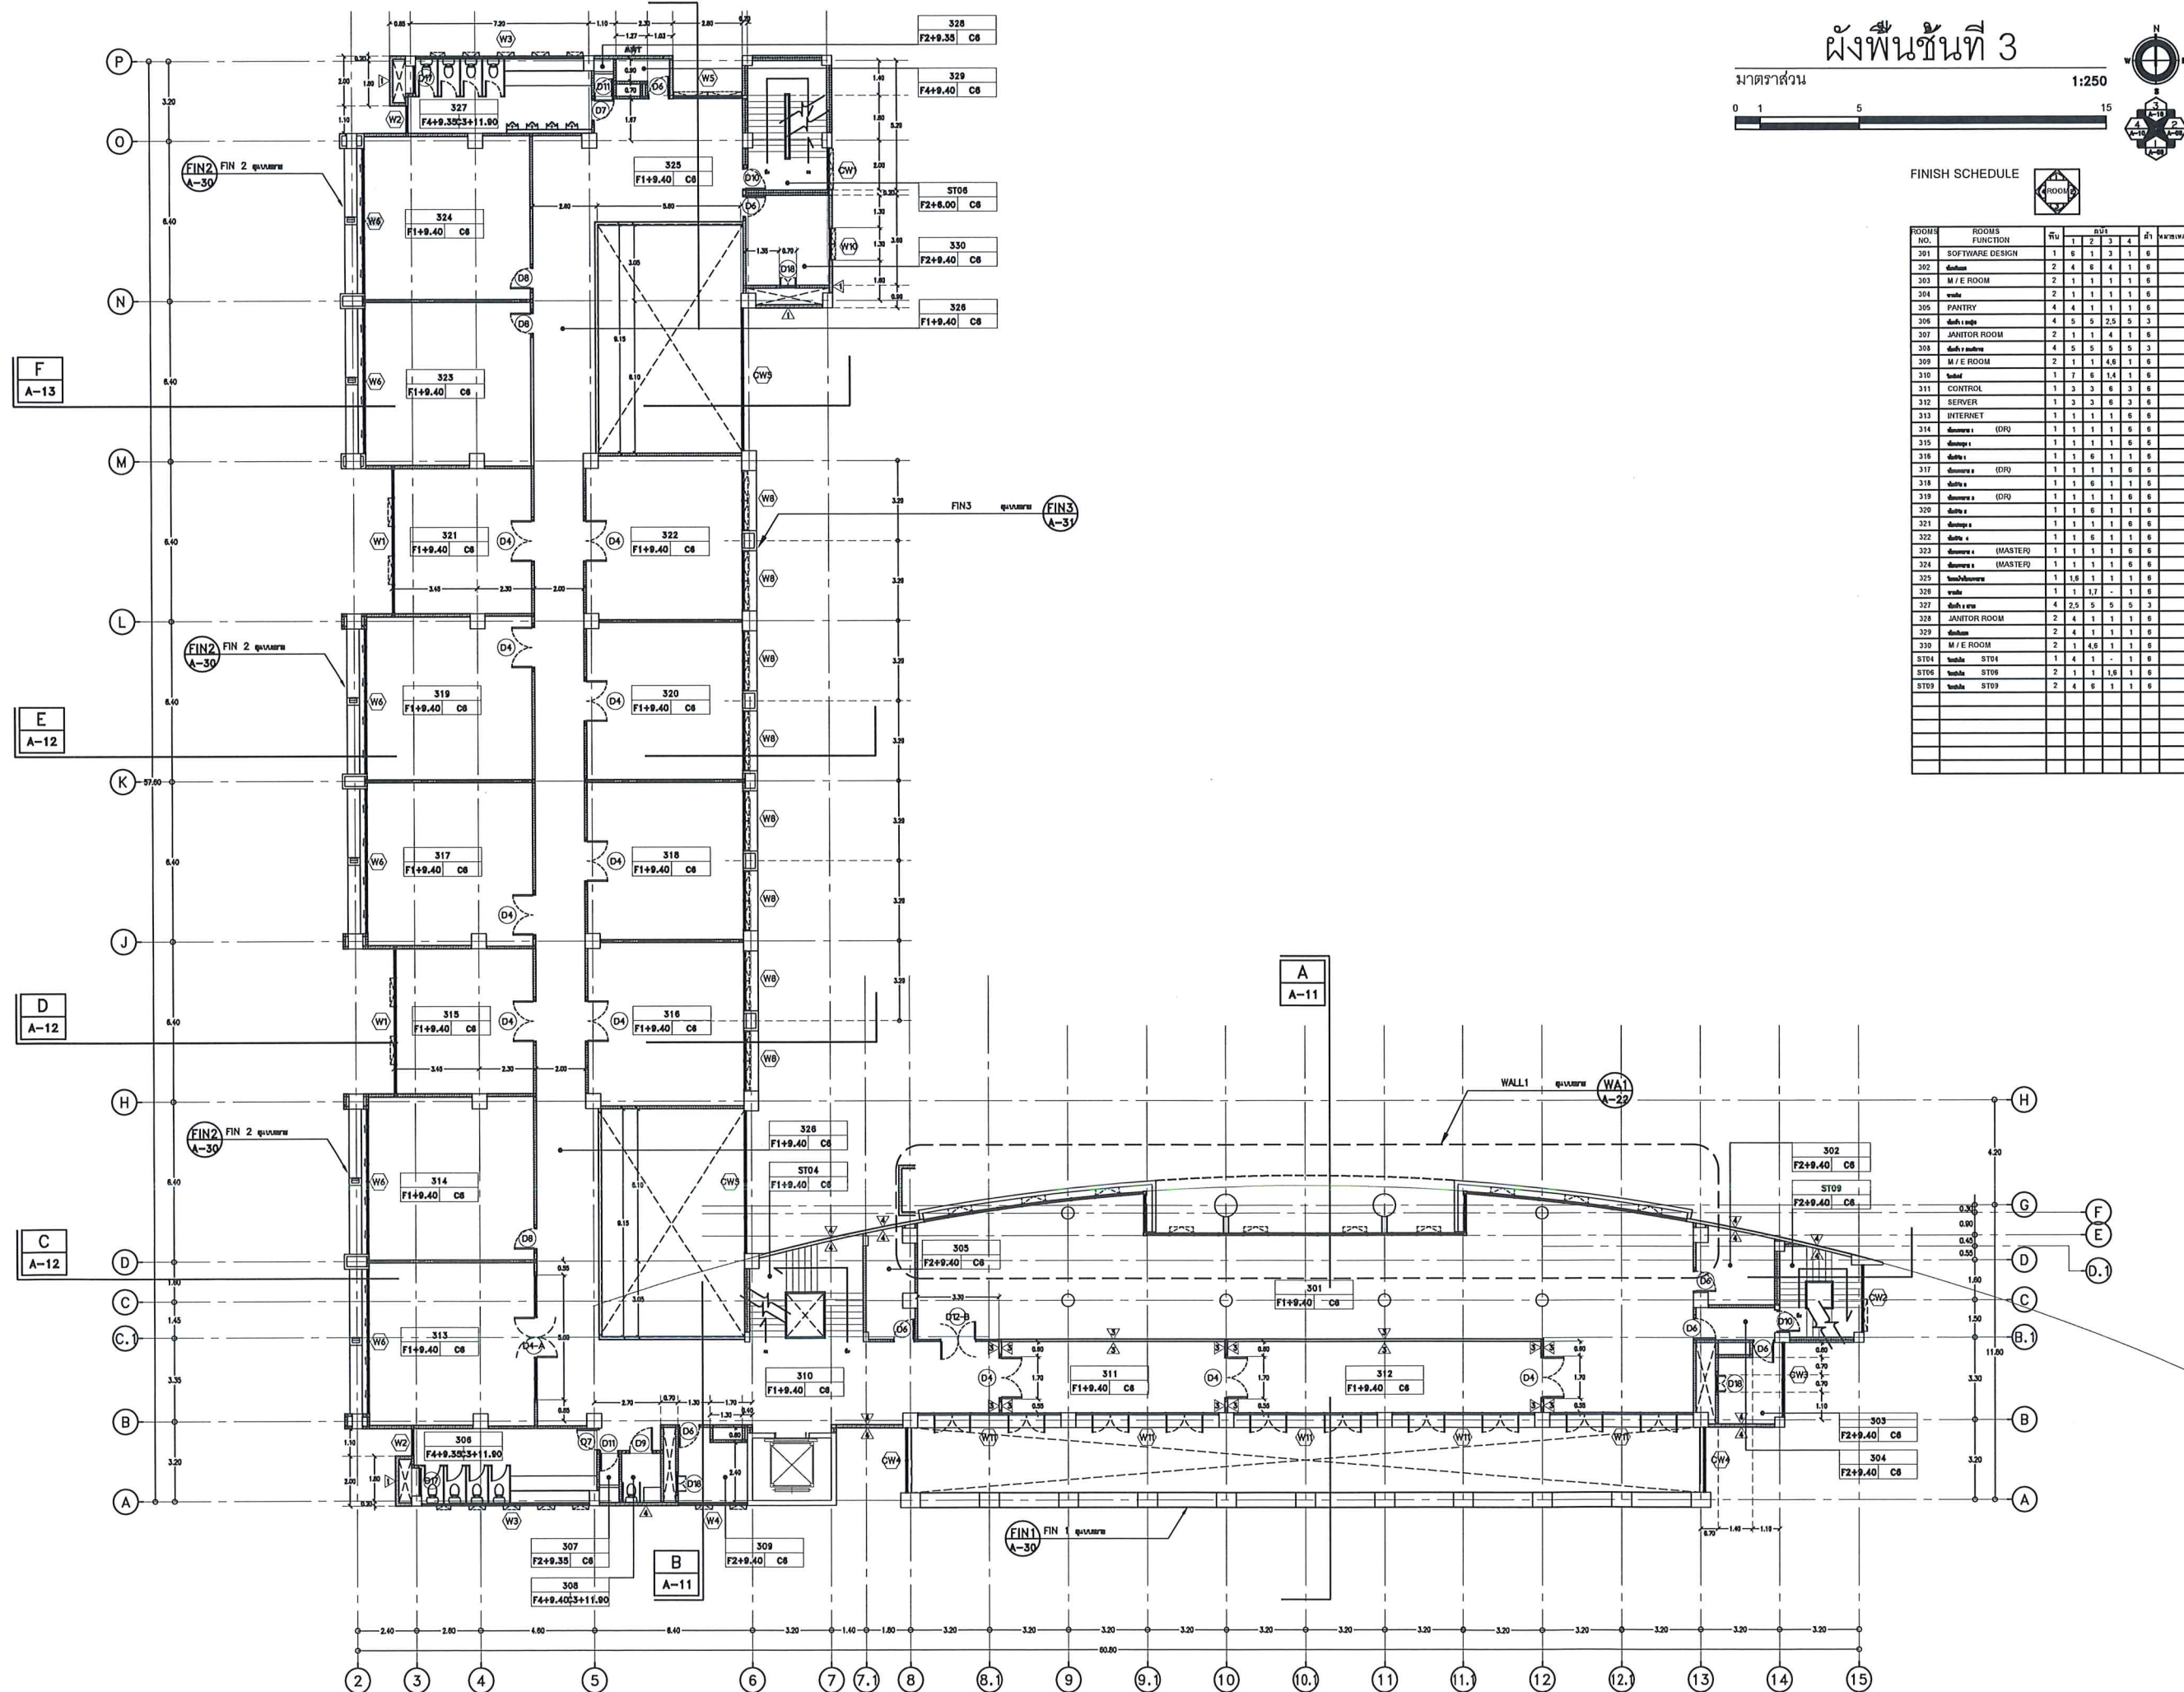

ผังพื้นที่ 3

มาตราส่วน 1:250

FINISH SCHEDULE

ROOMS NO.	ROOMS FUNCTION	พื้นที่	ผนัง	ฝ้า	พื้น	ประตู	หน้าต่าง
301	SOFTWARE DESIGN	1	6	1	3	1	6
ศูนย์บริหารจัดการเมืองเพื่อความยั่งยืน
สำนักงานมหาวิทยาลัย มหาวิทยาลัยเชียงใหม่

โครงการก่อสร้าง

ปรับปรุงและทาสีภายนอกอาคาร
วิทยาลัยศิลปะ สื่อและเทคโนโลยี

เจ้าของโครงการ

วิทยาลัยศิลปะ สื่อและเทคโนโลยี มหาวิทยาลัยเชียงใหม่

ที่ตั้งโครงการ

อาคารวิทยาลัยศิลปะ สื่อและเทคโนโลยี
มหาวิทยาลัยเชียงใหม่

สถาปนิก

สุรศักดิ์ สมบูรณ์ ส-60/064

ภูมิสถาปนิก

-

วิศวกร โครงสร้าง

สุรศักดิ์ สมบูรณ์ ทย 59260

วิศวกร ไฟฟ้า

-

วิศวกร เครื่องกล

-

วิศวกร สุขาภิบาล

-

ตรวจ

-

ผู้อำนวยการศูนย์บริหารจัดการเมืองเพื่อความยั่งยืน

ผศ.ดร. ชัย ชัยกุล

เห็นชอบ (คณะผู้บริหารวิทยาลัยศิลปะ สื่อและเทคโนโลยี)

ผศ.ดร. วรวิทย์ จันทร์ฉาย

อนุมัติ

รองอธิการบดี วรวิทย์ จันทร์ฉาย

รายการแบบแก้ไข

เลขที่	รายละเอียด	วันที่

เขียน

สุรศักดิ์ สมบูรณ์

เลขที่แบบ

AB-1.03

รวม

16

แบบแสดง

AS-BUILT DRAWING
ผังพื้นที่ 3


วันที่

25/05/69

มาตราส่วน

1:250

File main / Code

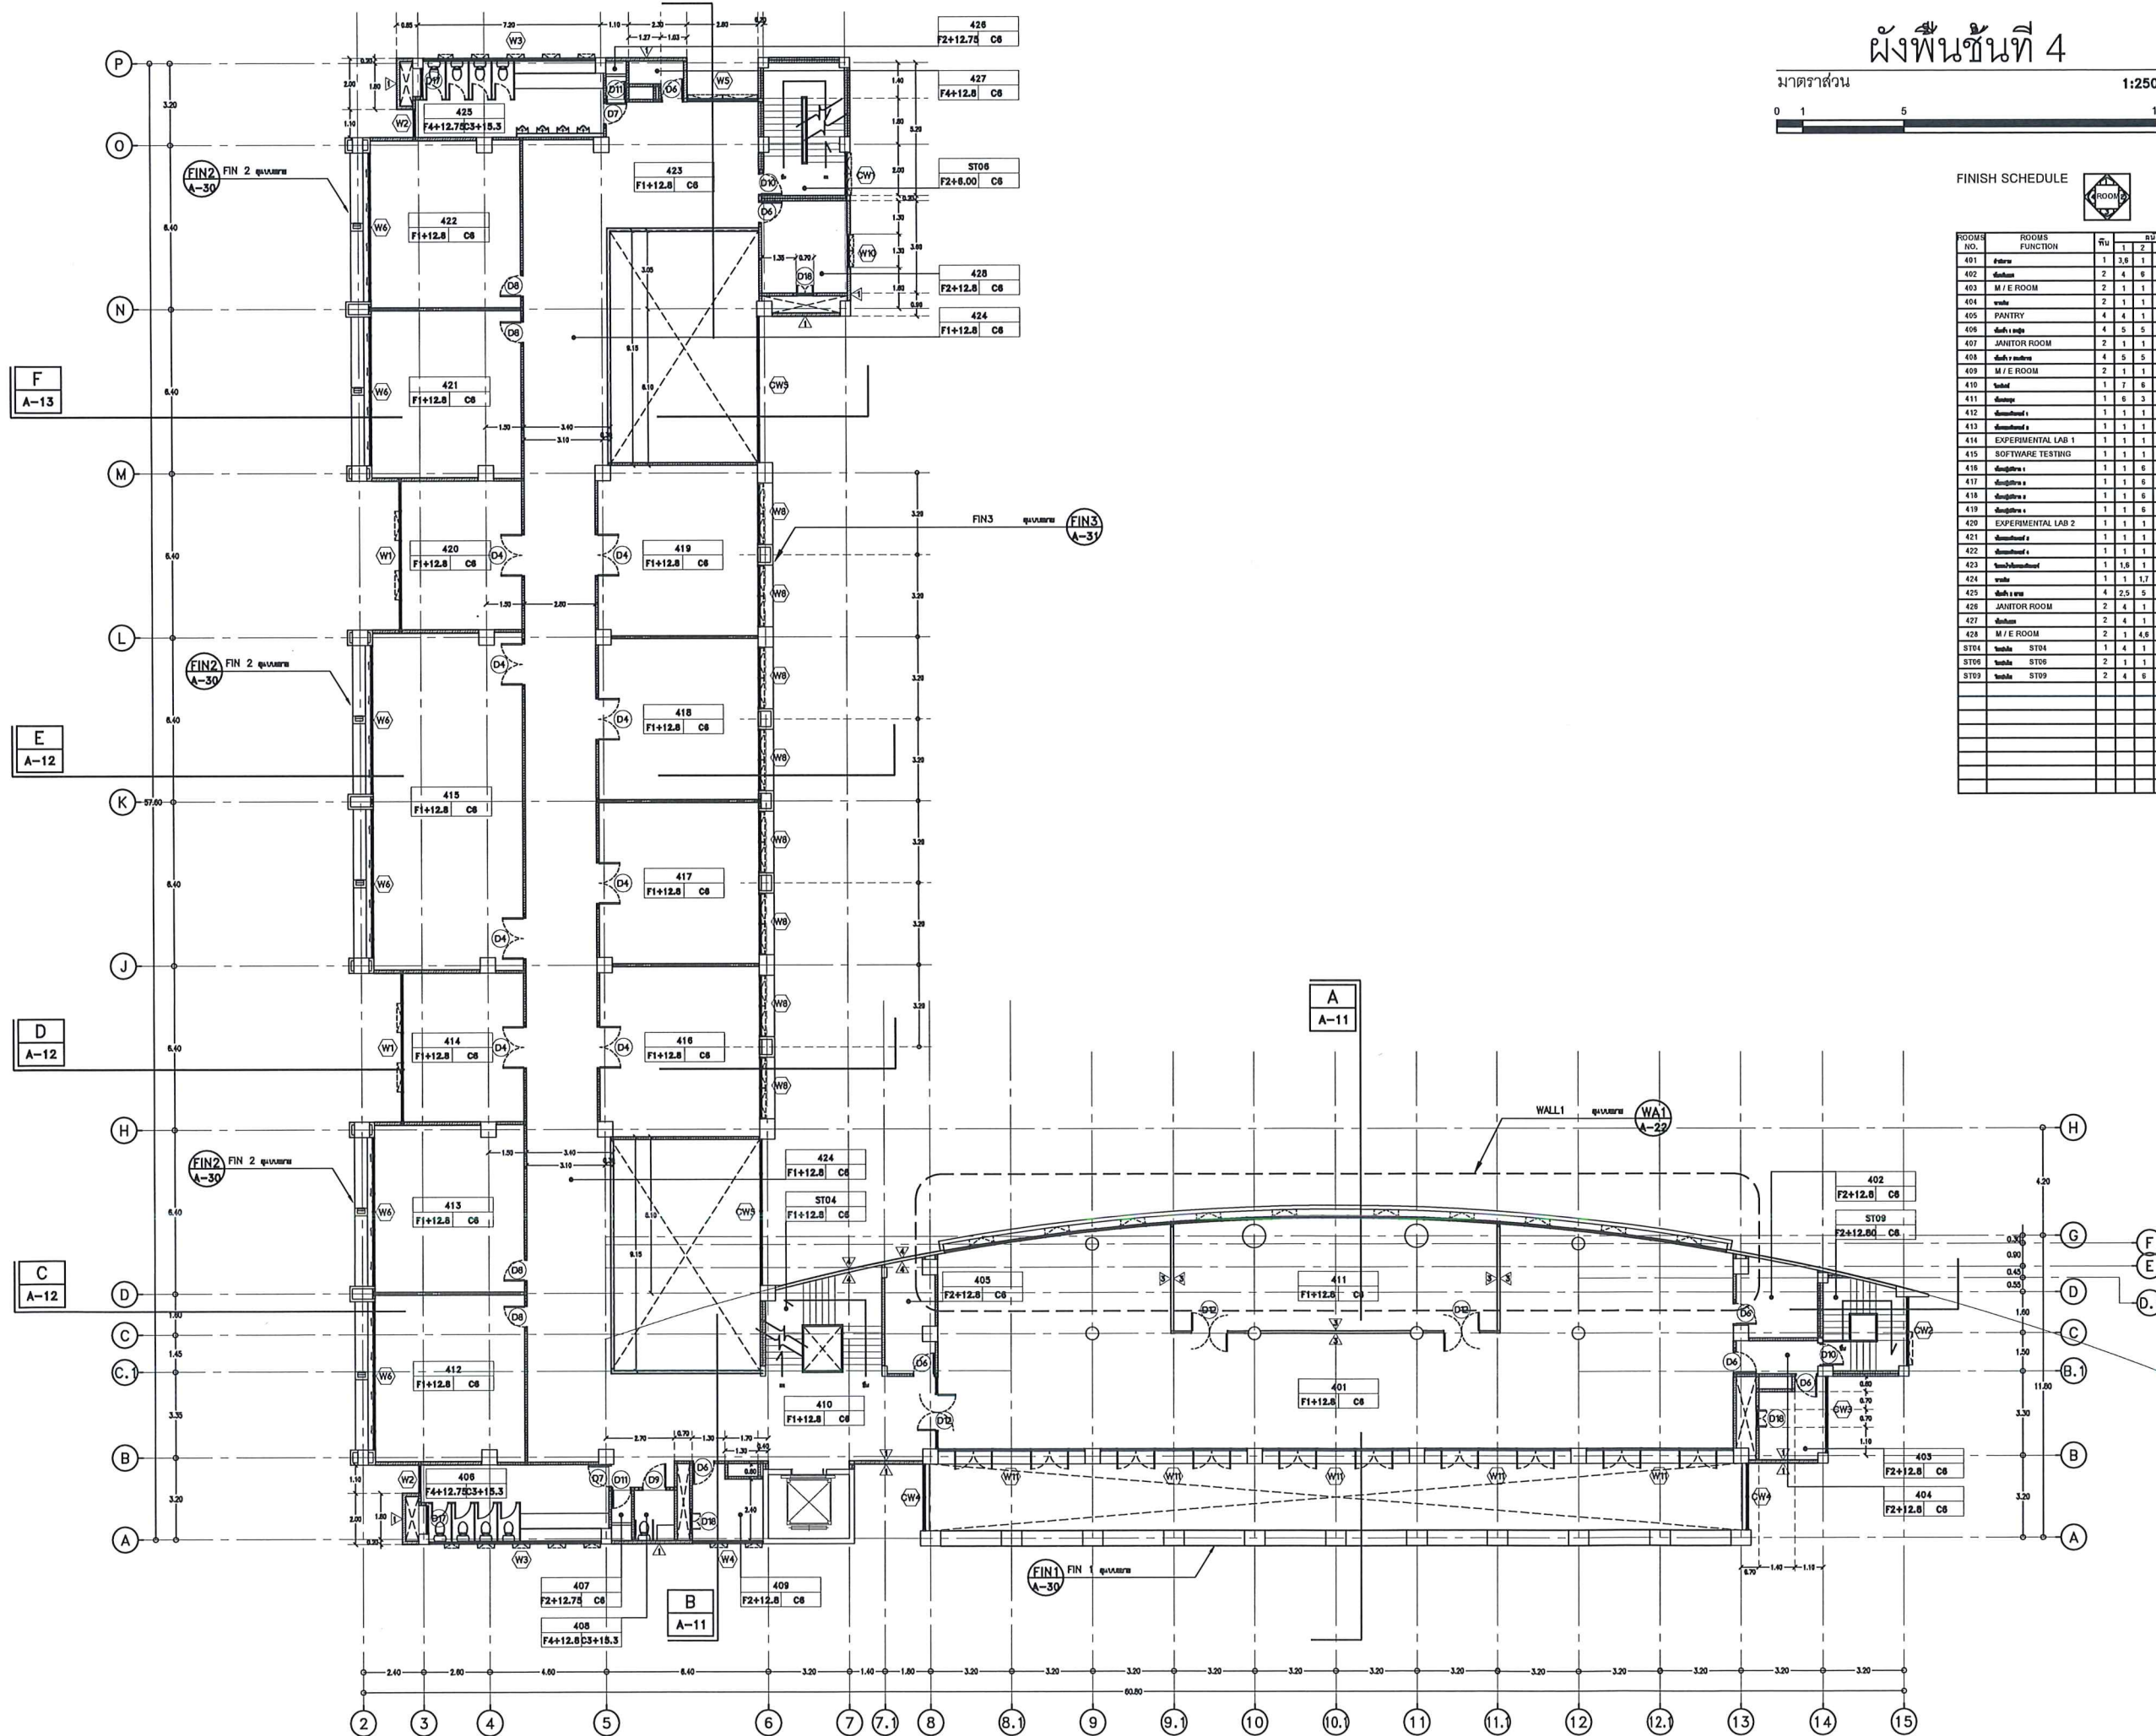

ผังพื้นที่ 4

มาตราส่วน

1:250



FINISH SCHEDULE

ROOMS NO.	ROOMS FUNCTION	พื้นที่	จำนวน	ค่า	รวม



ศูนย์บริหารจัดการเมืองเพื่อความยั่งยืน
สำนักงานมหาวิทยาลัย มหาวิทยาลัยเชียงใหม่

โครงการก่อสร้าง

ปรับปรุงและทาสีภายนอกอาคาร
วิทยาลัยศิลปะ สื่อและเทคโนโลยี

เจ้าของโครงการ

วิทยาลัยศิลปะ สื่อและเทคโนโลยี มหาวิทยาลัยเชียงใหม่

ที่ตั้งโครงการ

อาคารวิทยาลัยศิลปะ สื่อและเทคโนโลยี
มหาวิทยาลัยเชียงใหม่

สถาปนิก

สุวิทย์ สมบูรณ์ ส-สถ 4054

ภูมิสถาปนิก

—

วิศวกร โครงสร้าง

สันติภูมิ สิทธิราษฎร์ ทย 59280

วิศวกร ไฟฟ้า

—

วิศวกร เครื่องกล

—

วิศวกร สุขาภิบาล

—

ตรวจ

—

ผู้อำนวยการศูนย์บริหารจัดการเมืองเพื่อความยั่งยืน

ผศ.ดร.ชาย รัชชานุกูล

เห็นชอบ (คณบดีวิทยาลัยศิลปะ สื่อ และเทคโนโลยี)

ผศ.ดร.วราวุธ จันทร์ฉาย

อนุมัติ

รองอธิการบดี รักษาการแทนอธิการบดี

รายการแบบแก้ไข

ครั้งที่

รายละเอียด

วันที่

เขียน

สุวิทย์ สมบูรณ์

เลขที่แบบ

AB-1.04

แบบแปลน

AS-BUILT DRAWING

ผังพื้นที่ 4

วันที่

25/05/69


มาตราส่วน

1:250

File main / Code

รวม

16

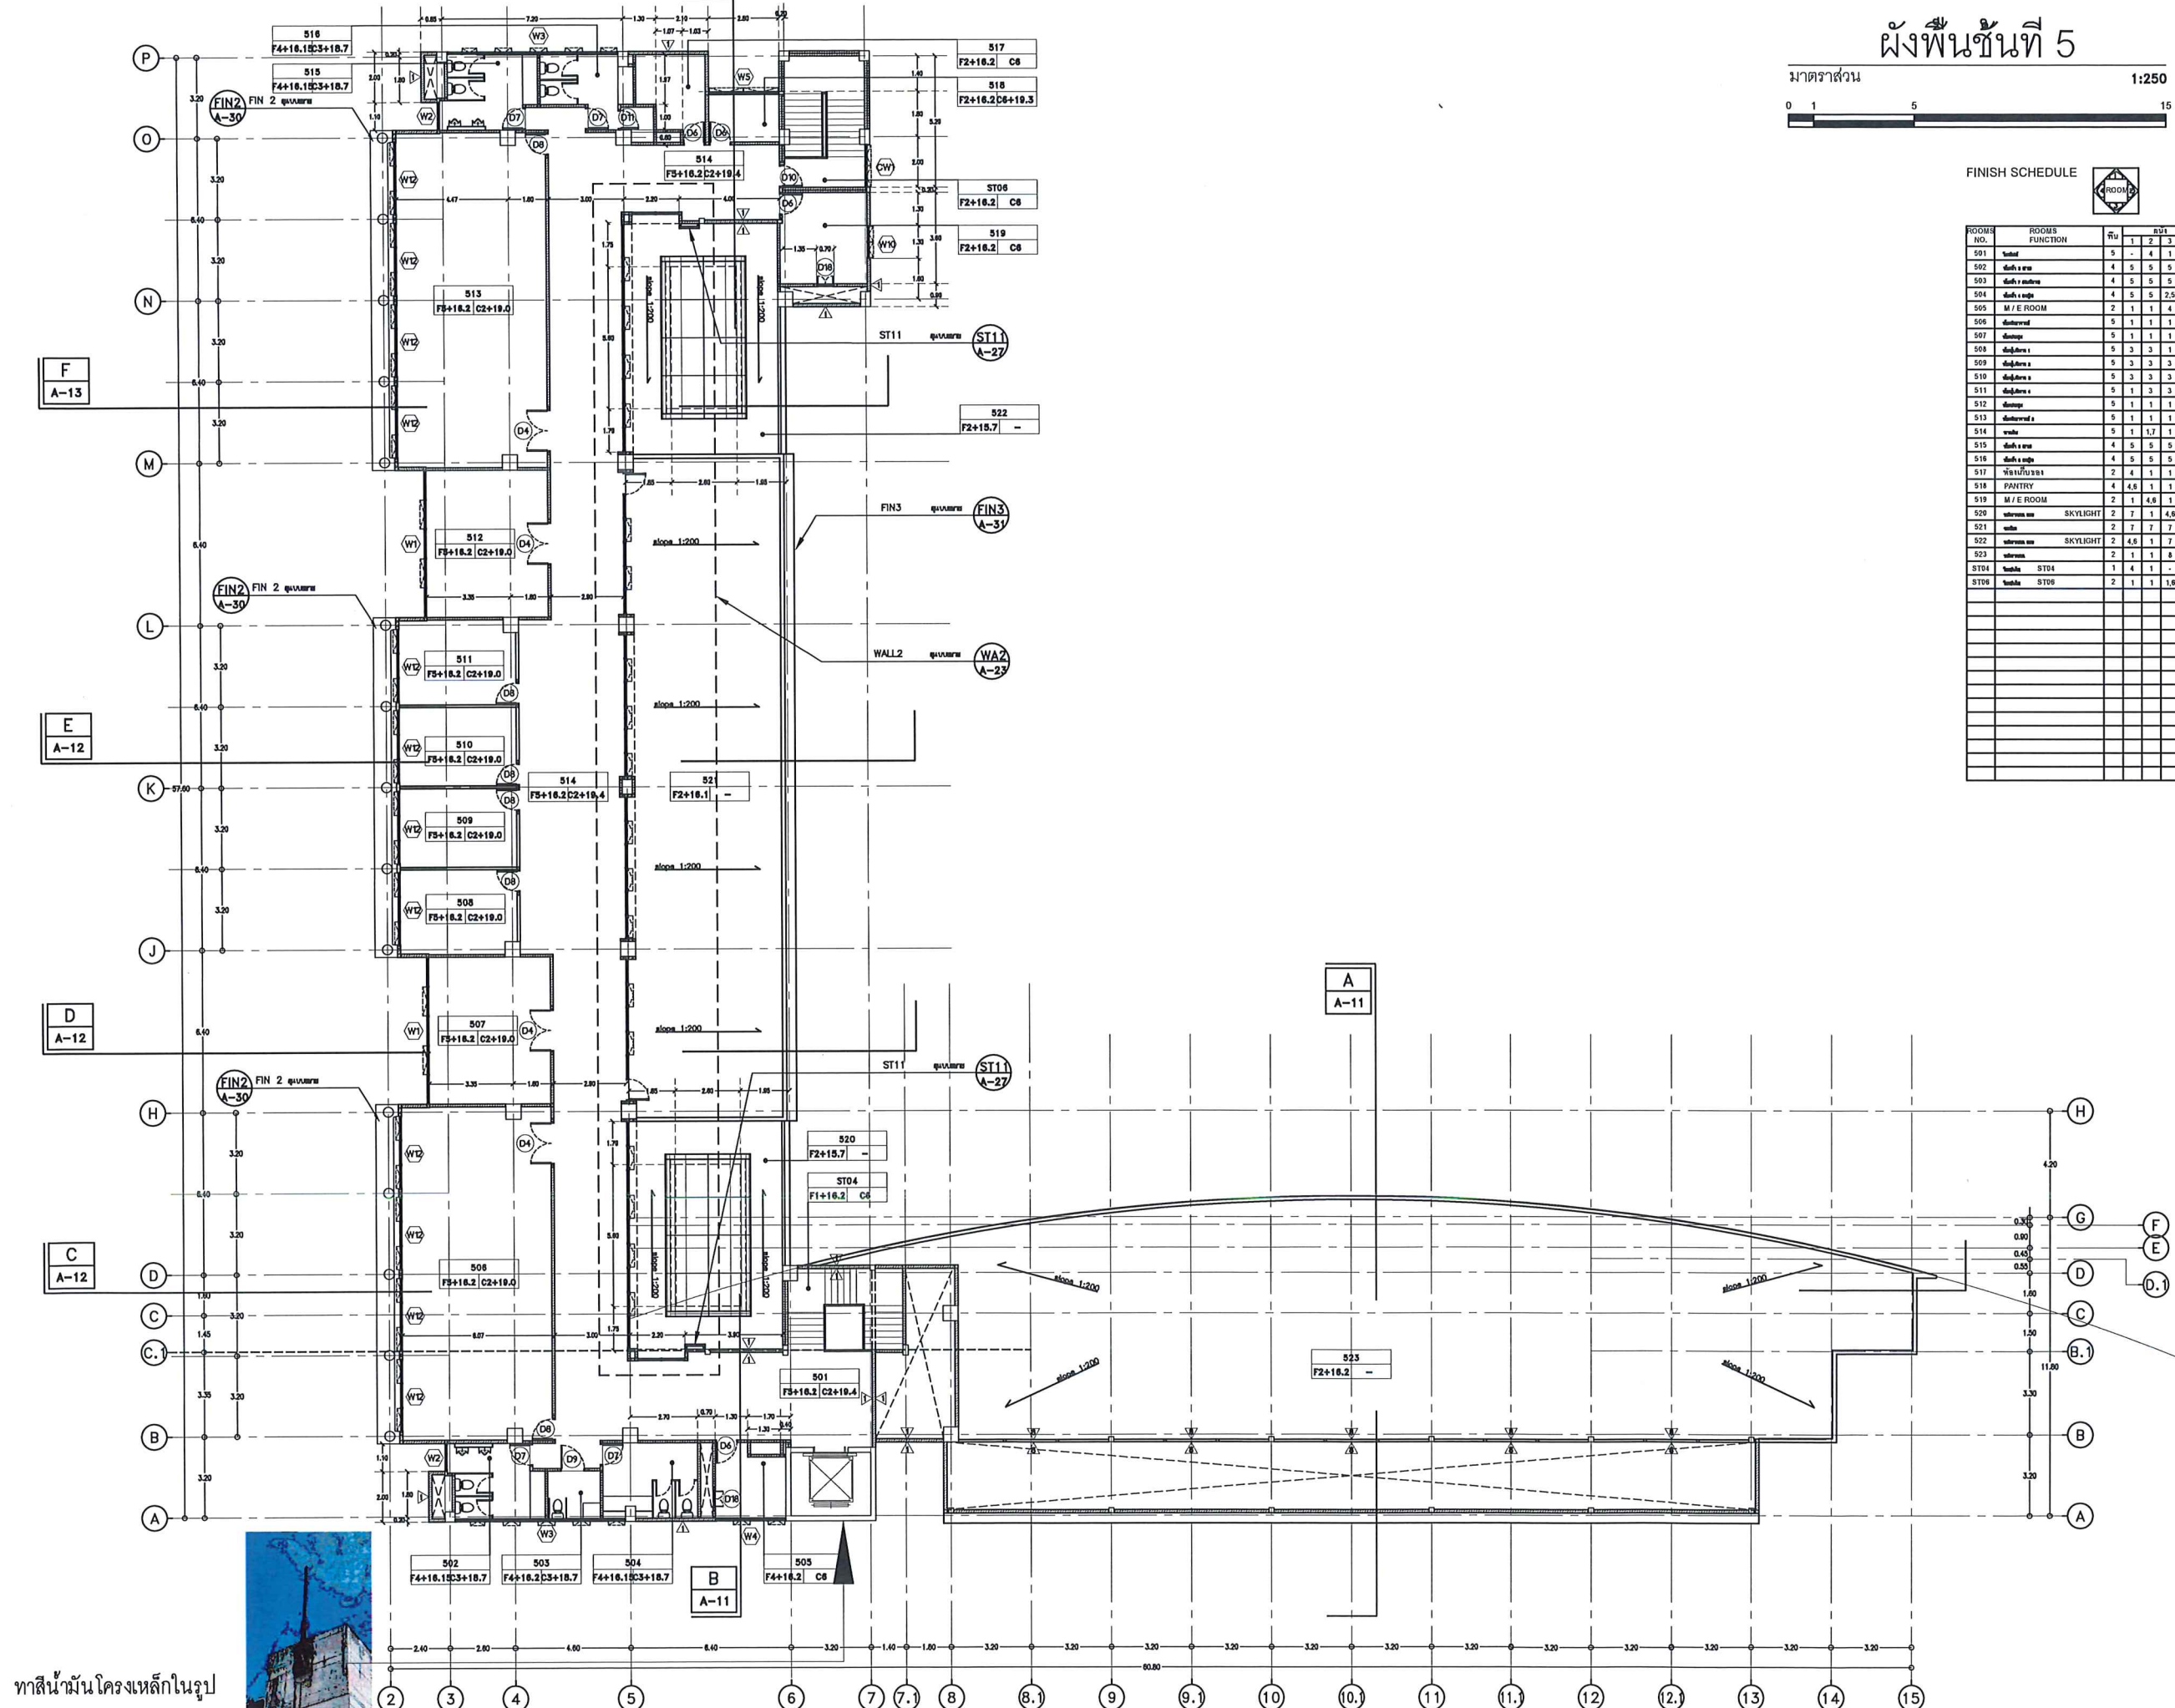

ผังพื้นที่ 5

มาตราส่วน 1:250

FINISH SCHEDULE

ROOM NO.	ROOMS FUNCTION	พื้น	1	2	3	4	เสา	ผนัง
501	โถง	5	-	4	1	1	6	
502	โถง	4	5	5	5	2.6	3	
503	โถง	4	5	5	5	5	3	
504	โถง	4	5	5	2.5	5	3	
505	M / E ROOM	2	1	1	4	1	6	
506	โถง	5	1	1	1	6	2	
507	โถง	5	1	1	1	6	2	
508	โถง	5	3	3	1	6	2	
509	โถง	5	3	3	3	6	2	
510	โถง	5	3	3	3	6	2	
511	โถง	5	1	3	3	6	2	
512	โถง	5	1	1	1	6	2	
513	โถง	5	1	1	1	6	2	
514	โถง	5	1	1.7	1	1	6	
515	โถง	4	5	5	5	2.6	3	
516	โถง	4	5	5	5	2	3	
517	โถง	2	4	1	1	1	6	
518	PANTRY	4	4.6	1	1	1	6	
519	M / E ROOM	2	1	4.6	1	1	6	
520	โถง	2	7	1	4.6	6	-	โถง
521	โถง	2	7	7	7	6	-	โถง
522	โถง	2	4.6	1	7	6	-	โถง
523	โถง	2	1	1	8	1	-	โถง
ST04	โถง	1	4	1	-	1	6	
ST08	โถง	2	1	1	1.6	1	6	



ศูนย์บริหารจัดการเมืองเพื่อความยั่งยืน
สำนักงานมหาวิทยาลัย มหาวิทยาลัยเชียงใหม่

โครงการก่อสร้าง

ปรับปรุงและทาสีภายนอกอาคาร
วิทยาลัยศิลปะ สื่อและเทคโนโลยี

เจ้าของโครงการ
วิทยาลัยศิลปะ สื่อและเทคโนโลยี มหาวิทยาลัยเชียงใหม่

ที่ตั้งโครงการ
อาคารวิทยาลัยศิลปะ สื่อและเทคโนโลยี
มหาวิทยาลัยเชียงใหม่

สถาปนิก
สุรศักดิ์ สมบูรณ์ ๓-๓๐ ๖๐๕4

ภูมิสถาปนิก

วิศวกร โครงสร้าง
สันติภูมิ สิริวิทยายุทธ์ ๖๖ 59260

วิศวกร ไฟฟ้า

วิศวกร เครื่องกล

วิศวกร สุขาภิบาล

ตรวจ

ผู้อำนวยการศูนย์บริหารจัดการเมืองเพื่อความยั่งยืน
รศ.ดร.ชาย รัชชชัญญ์

เก็บรอบ (คณะวิทยาลัยศิลปะ สื่อ และเทคโนโลยี)
รศ.ดร.วราวิทย์ จันทร์ฉาย

อนุมัติ
รองอธิการบดี รศ.ประเสริฐ ฤกษ์นิยม

รายการแบบแก้ไข

เลขที่	รายละเอียด	วันที่

เขียน
สุรศักดิ์ สมบูรณ์

เลขที่แบบ AB-1.05 รวม 16


แบบแสดง AS-BUILT DRAWING
ผังพื้นที่ 5

วันที่ 25/05/69
มาตราส่วน 1:250

File main / Code

ทาสีน้ำมันโครงเหล็กในรูป



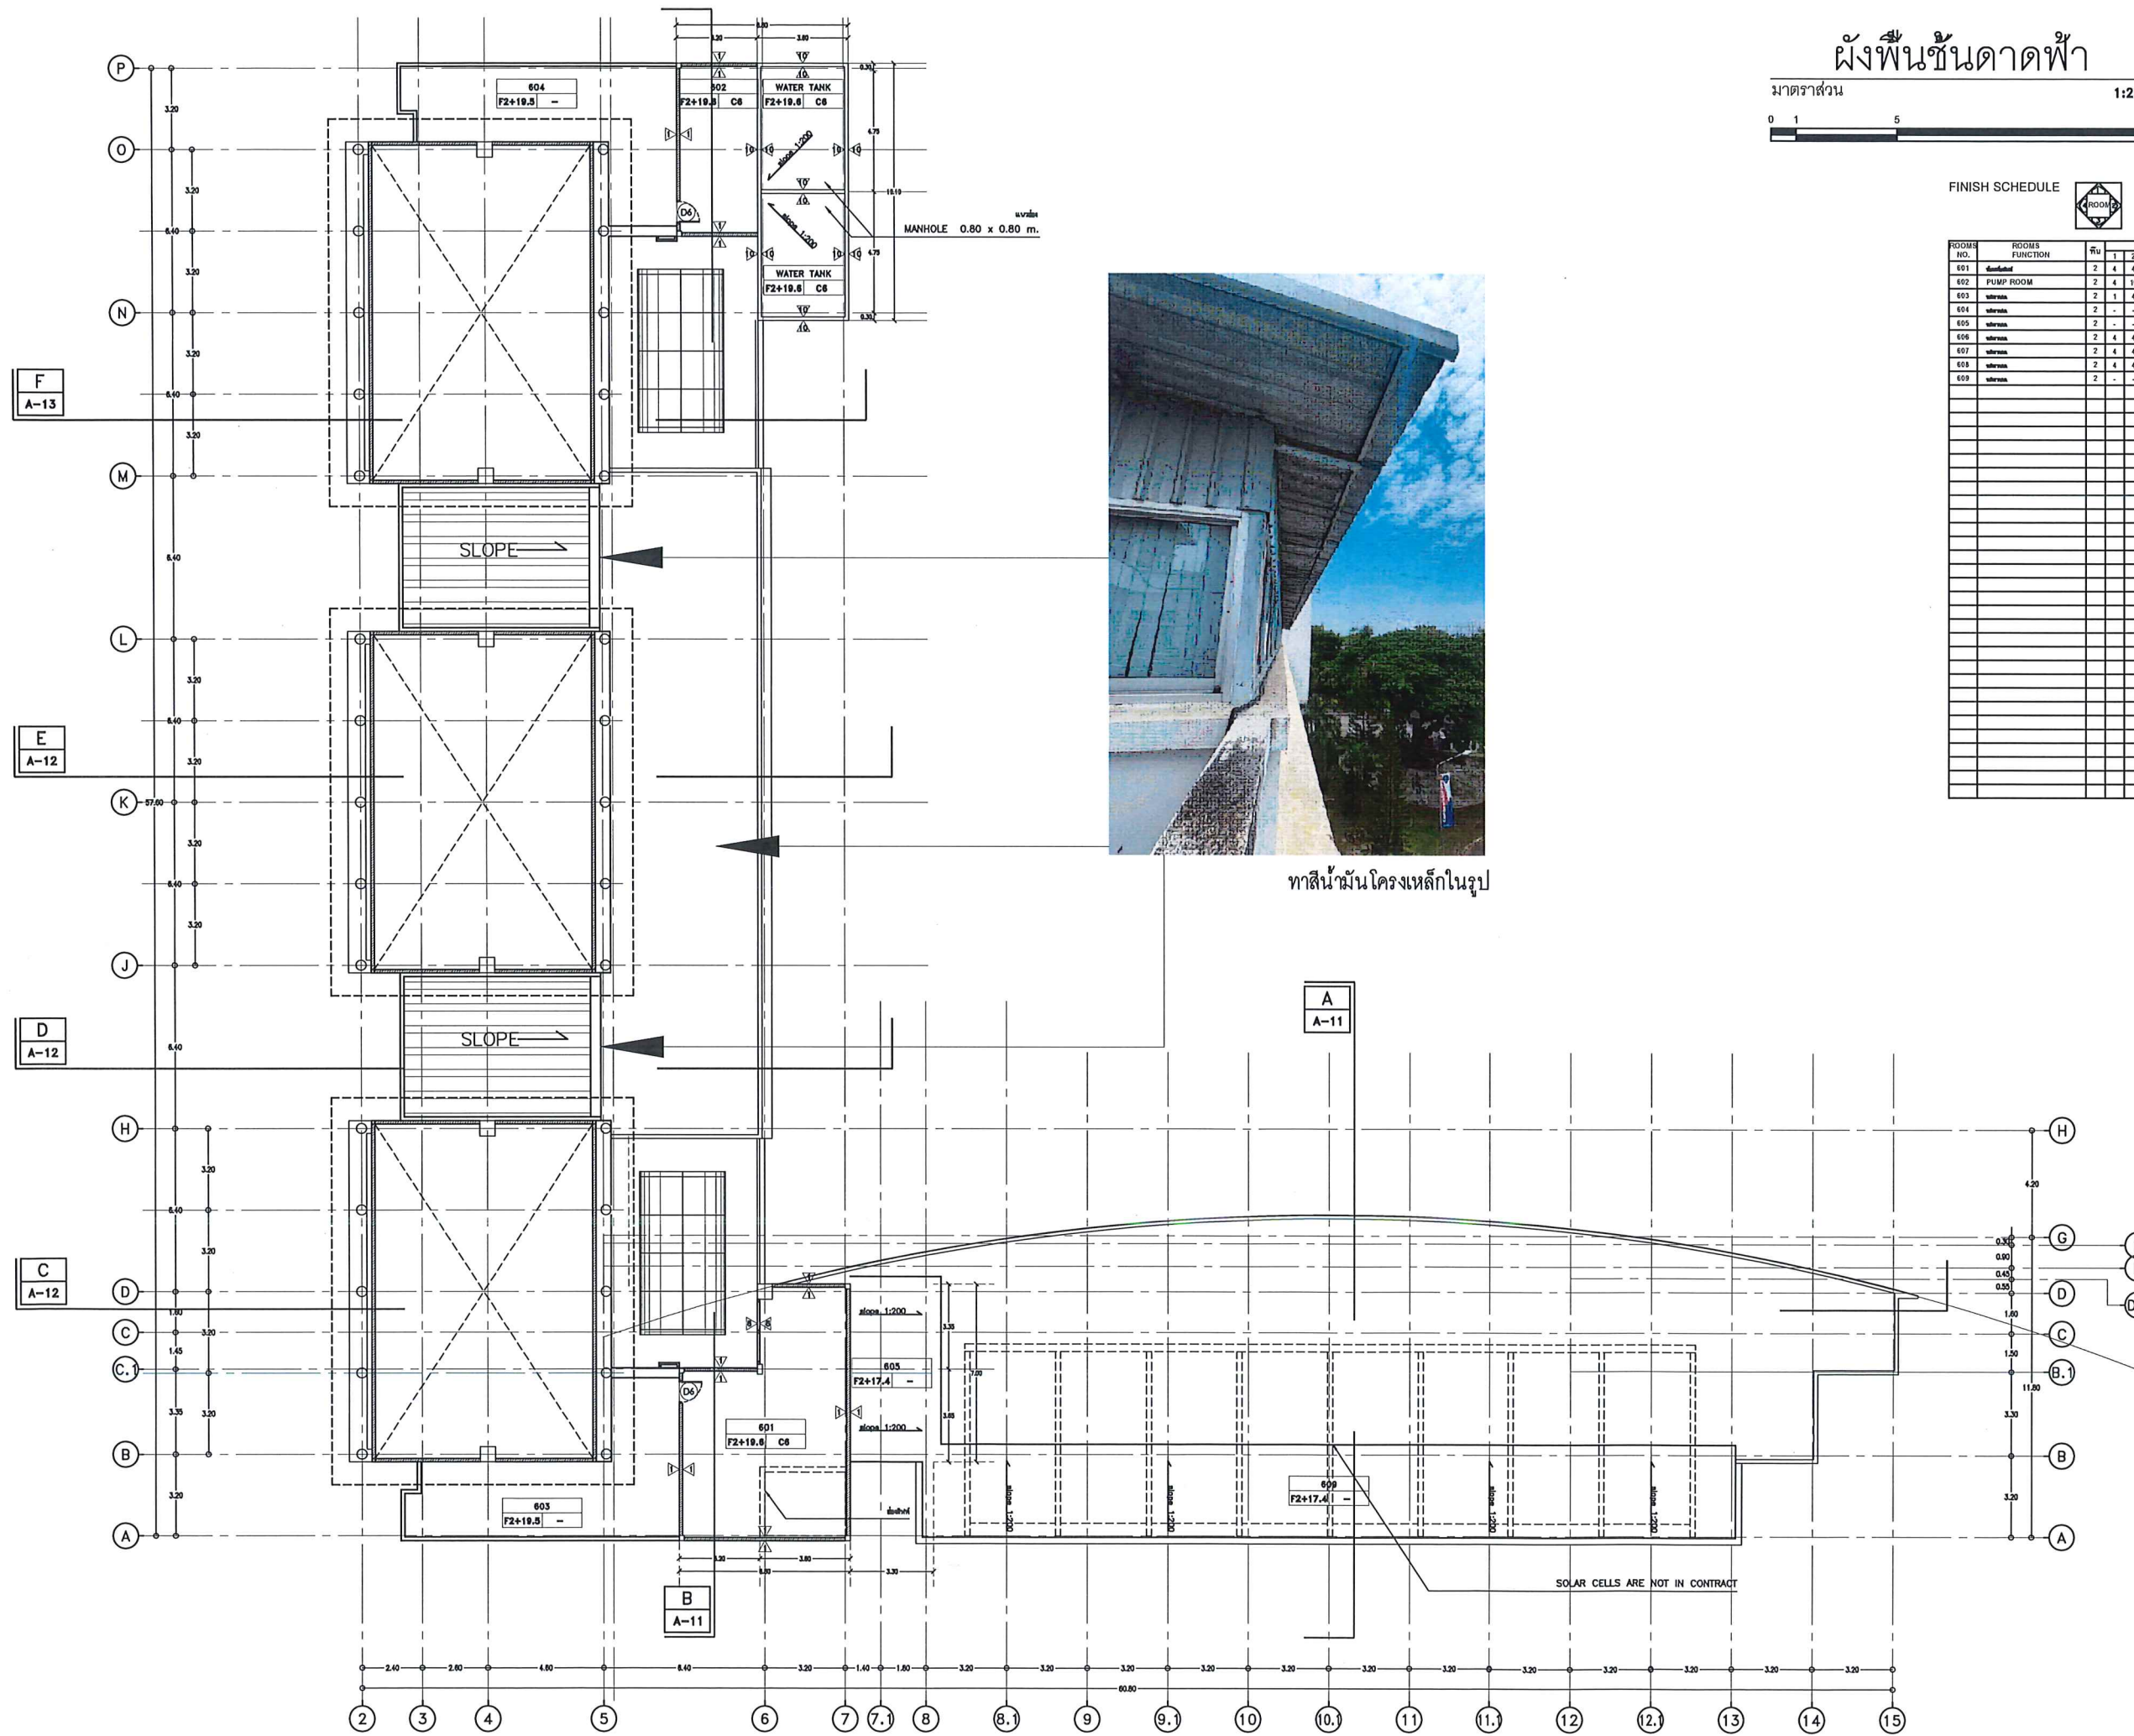

FINISH SCHEDULE

ROOMS NO.	ROOMS FUNCTION	พื้นที่	จำนวน	ค่า	หมายเหตุ

ศูนย์บริหารจัดการเมืองเพื่อความยั่งยืน
สำนักงานมหาวิทยาลัย มหาวิทยาลัยเชียงใหม่

โครงการก่อสร้าง
ปรับปรุงและทาสีภายนอกอาคาร
วิทยาลัยศิลปะ สื่อและเทคโนโลยี

เจ้าของโครงการ
วิทยาลัยศิลปะ สื่อและเทคโนโลยี มหาวิทยาลัยเชียงใหม่

ที่ตั้งโครงการ
อาคารวิทยาลัยศิลปะ สื่อและเทคโนโลยี
มหาวิทยาลัยเชียงใหม่

สถาปนิก
สุรศักดิ์ สมบูรณ์ ส-สถ 4064

ภูมิสถาปนิก
-

วิศวกร โครงสร้าง
สันติภูมิ สิทธิราษฎร์ ทย 59260

วิศวกร ไฟฟ้า
-

วิศวกร เครื่องกล
-

วิศวกร สุขาภิบาล
-

ตรวจ
-

ผู้อำนวยการศูนย์บริหารจัดการเมืองเพื่อความยั่งยืน
ผศ.ดร.ชาย วัชรียากุล

เห็นชอบ (คณบดีวิทยาลัยศิลปะ สื่อและเทคโนโลยี)
ผศ.ดร.วรวิทย์ จันทร์ฉาย

อนุมัติ
รองอธิการบดี รศ.ประเสริฐ ฤกษ์ชูเกียรติ

รายการแบบแก้ไข
ครั้งที่ รายละเอียด วันที่


เขียน
สุรศักดิ์ สมบูรณ์

เลขที่แบบ AB-1.06 รวม 16

แบบแสดง AS-BUILT DRAWING
ผังพื้นชั้นดาดฟ้า

วันที่ 25/05/69
มาตราส่วน 1:250
File main / Code

ทาสีน้ำมันโครงเหล็กในรูป

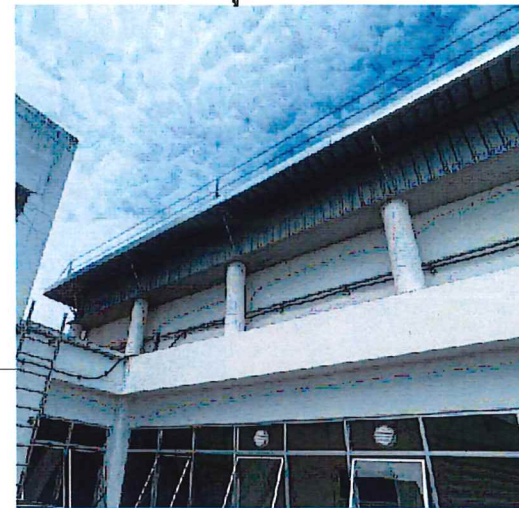

ทาสีน้ำมันโครงเหล็กในรูป

ผังพื้นชั้นหลังคา

มาตราส่วน

1:250



FINISH SCHEDULE

ROOMS NO.	ROOMS FUNCTION	พื้น	ผนัง	ฝ้า	ความสูง
001	Roof Deck	2	4	4	4.5
002	PUMP ROOM	2	4	10	4
003	Water tank	2	1	4	-
004	Water tank	2	-	4	-
005	Water tank	2	-	4	-
006	Water tank	2	4	4	-
007	Water tank	2	4	4	-
008	Water tank	2	4	4	-
009	Water tank	2	-	-	-



ศูนย์บริหารจัดการเมืองเพื่อความยั่งยืน
สำนักงานมหาวิทยาลัย มหาวิทยาลัยเชียงใหม่

โครงการก่อสร้าง

ปรับปรุงและทาสีภายนอกอาคาร
วิทยาลัยศิลปะ สื่อและเทคโนโลยี

เจ้าของโครงการ

วิทยาลัยศิลปะ สื่อและเทคโนโลยี มหาวิทยาลัยเชียงใหม่

ที่ตั้งโครงการ

อาคารวิทยาลัยศิลปะ สื่อและเทคโนโลยี
มหาวิทยาลัยเชียงใหม่

สถาปนิก

ภูษณ์ สมบูรณ์ ส-ศก 3064

ภูมิสถาปนิก

-

วิศวกร โครงสร้าง

สันติภูมิ สิทธิราษฎร์ ภย 59260

วิศวกร ไฟฟ้า

-

วิศวกร เครื่องกล

-

วิศวกร สุขาภิบาล

-

ตรวจ

-

ผู้อำนวยการศูนย์บริหารจัดการเมืองเพื่อความยั่งยืน

ผศ.ดร.ชาย รัชชียกุล

เห็นชอบ (คณะวิทยาลัยศิลปะ สื่อ และเทคโนโลยี)

ผศ.ดร.วราภรณ์ จันทร์ฉาย

อนุมัติ

รองอธิการบดี รศ.ประเสริฐ ฤกษ์ชูเกียรติ

รายการแบบแก้ไข

ครั้งที่ รายละเอียด วันที่

เขียน

ภูษณ์ สมบูรณ์

เลขที่แบบ

AB-1.07

รวม

16

แบบแสดง

AS-BUILT DRAWING

ผังพื้นชั้นหลังคา












วันที่

25/05/69

มาตราส่วน

1:250

File main / Code

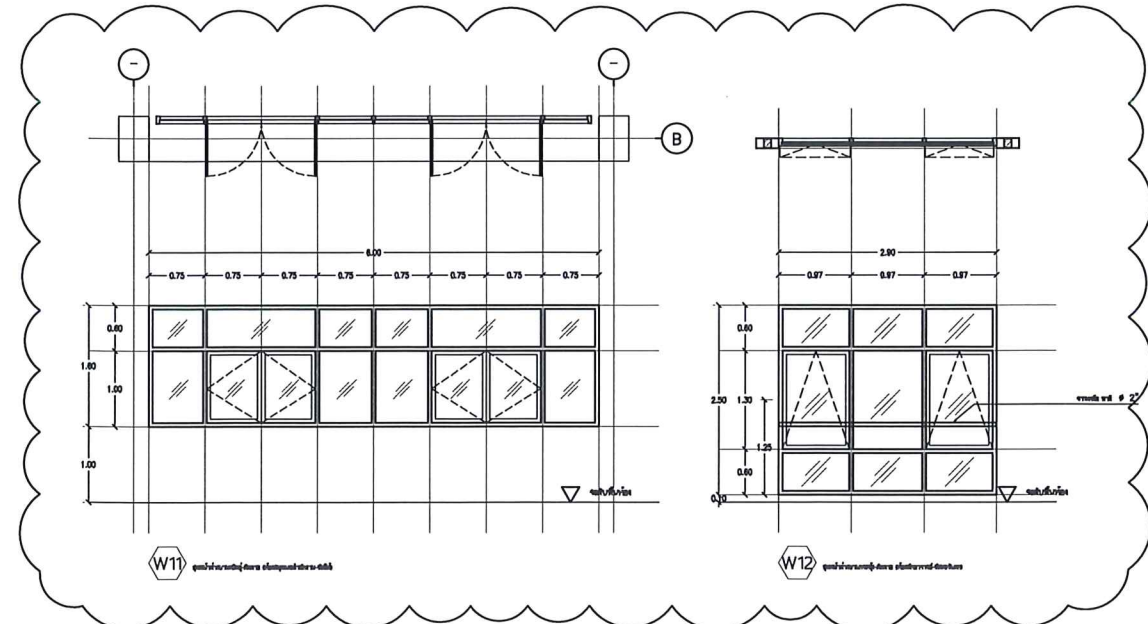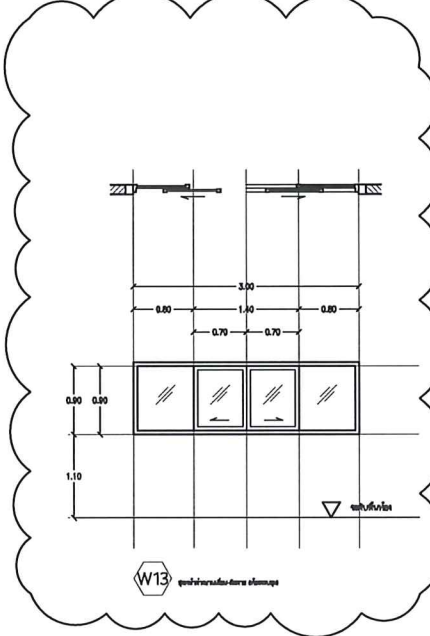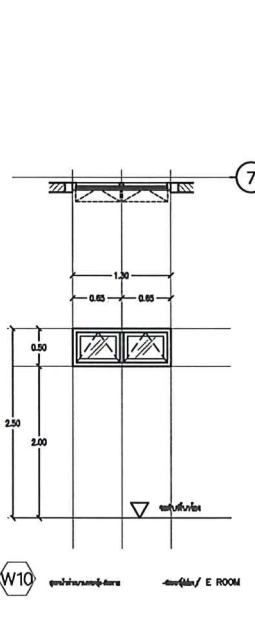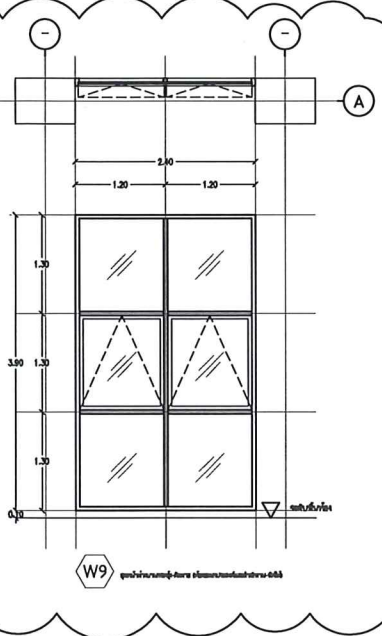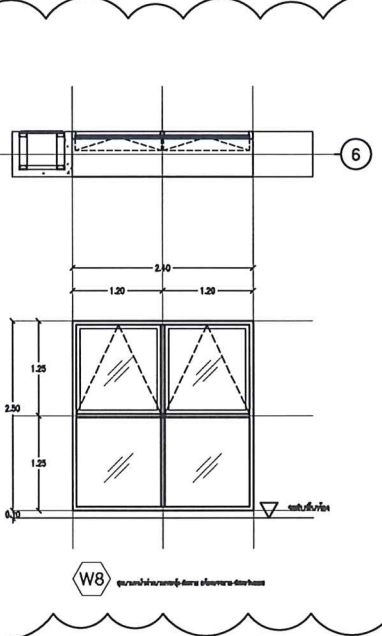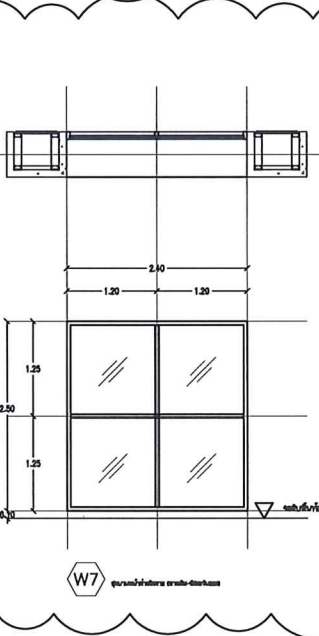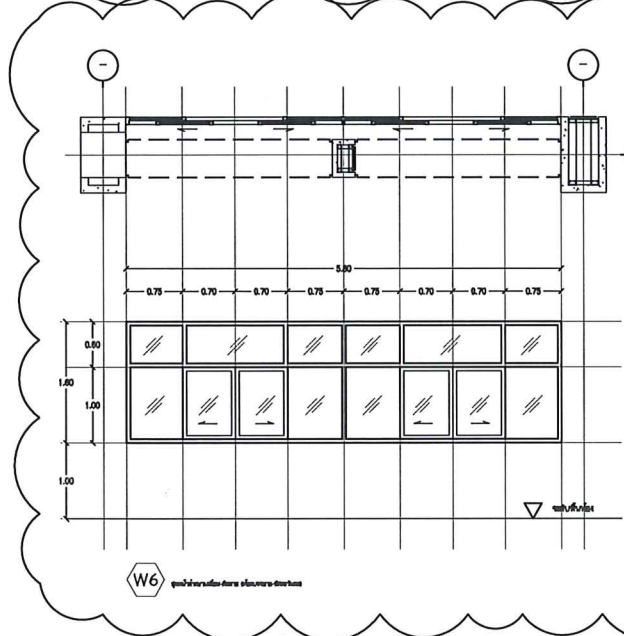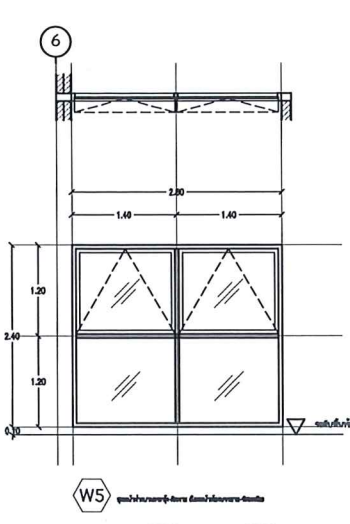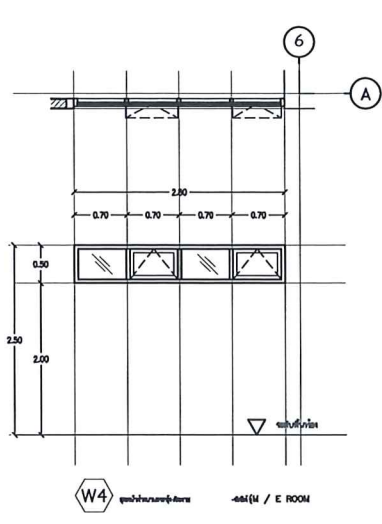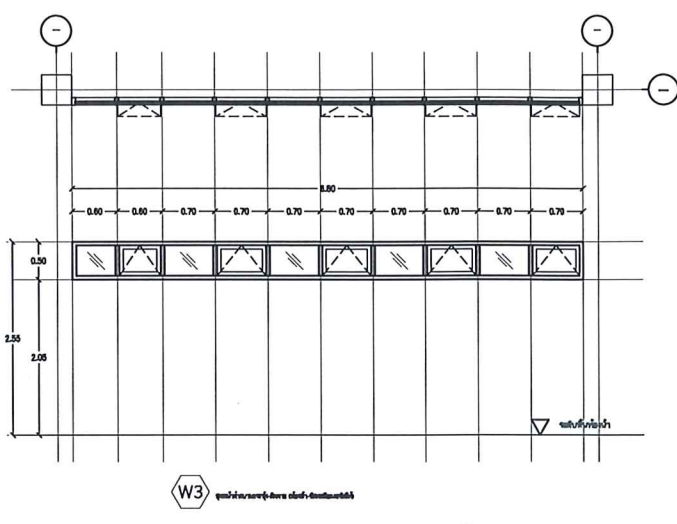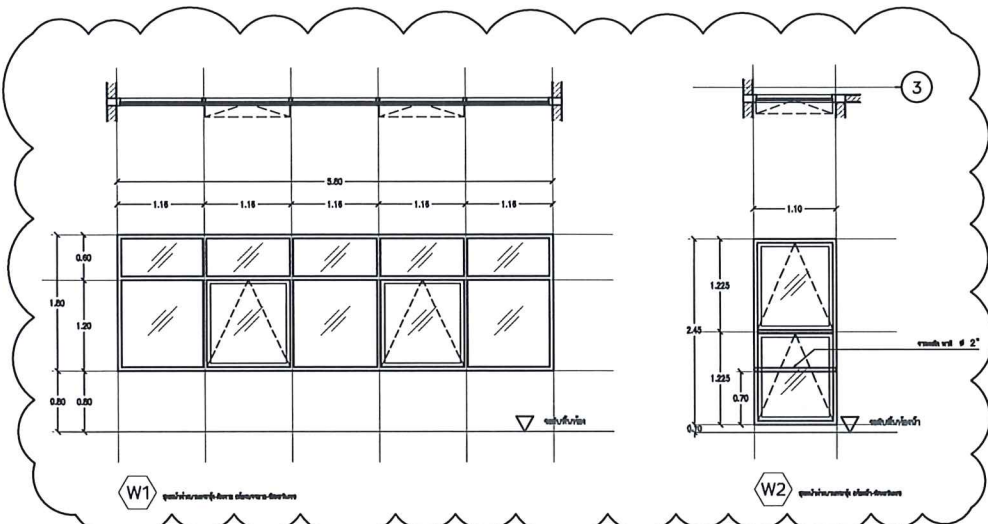

ตารางอุปกรณ์หน้าต่าง

ลำดับ	ช่องเปิด		รูปแบบ	ลูกทึบ		วงกบและบานกรอบ		ชนิดอุปกรณ์								หมายเหตุ	รายละเอียดอุปกรณ์	FX
	กว้าง	สูง		วัสดุ	หนา	วัสดุ	หนา	ขนาด	1	2	3	4	5	6	7	8		
W1	5.80	1.80	FX,PJ	GL	6mm.	AL	*	*	●	●	●						วัสดุ	บานกระจกติดตาย
W2	1.10	2.45	PJ	GL	6mm.	AL	*	*	●	●	●						AL = กระจก * กระจกบานกรอบ	PJ
W3	6.80	0.50	FX,PJ	GL	6mm.	AL	*	*	●	●	●						ALUMINUM ฟิล์ม จากภายนอก	บานกระจก
W4	2.80	0.50	FX,PJ	GL	6mm.	AL	*	*	●	●	●						ชนิดอุปกรณ์	
W5	2.80	2.40	FX,PJ	GL	6mm.	AL	*	*	●	●	●						1 บานกระจกบานกรอบ	
W6	5.80	1.60	FX,S	GL	6mm.	AL	*	*				●					2 ฟิล์มจากภายนอก	
W7	2.40	2.50	FX	GL	6mm.	AL	*	*									3 ฟิล์มจากภายนอก	
W8	2.40	2.50	FX,PJ	GL	6mm.	AL	*	*	●	●	●						4 ฟิล์มจากภายนอก	
W9	2.40	3.90	FX,PJ	GL	6mm.	AL	*	*	●	●	●						5 บานกระจกบานกรอบ	
W10	1.30	0.50	PJ	GL	6mm.	AL	*	*	●		●						6 ฟิล์ม	บานกระจก
W11	6.00	1.60	FX,PW	GL	6mm.	AL	*	*					●	●	●		7 กระจกบานกรอบ	
W12	2.90	2.50	FX,PJ	GL	6mm.	AL	*	*	●	●	●						8 ฟิล์ม	
W13	3.00	0.95	FX,S	GL	6mm.	AL	*	*				●						

FX	บานกระจกติดตาย
PJ	บานกระจก
PW	บานกระจก
S	บานกระจก



ศูนย์บริหารจัดการเมืองเพื่อความยั่งยืน
สำนักงานมหาวิทยาลัย มหาวิทยาลัยเชียงใหม่

โครงการก่อสร้าง
ปรับปรุงและทาสีภายนอกอาคาร
วิทยาลัยศิลปะ สื่อและเทคโนโลยี

เจ้าของโครงการ
วิทยาลัยศิลปะ สื่อและเทคโนโลยี มหาวิทยาลัยเชียงใหม่

ที่ตั้งโครงการ
อาคารวิทยาลัยศิลปะ สื่อและเทคโนโลยี
มหาวิทยาลัยเชียงใหม่

สถาปนิก

ภูมิสถาปนิก
-

วิศวกร โครงสร้าง

วิศวกร ไฟฟ้า
-

วิศวกร เครื่องกล
-

วิศวกร สุขาภิบาล
-

สำรวจ
-

ผู้ควบคุมการดำเนินงานโครงการเมืองเพื่อความยั่งยืน

รายการแบบแก้ไข
เลขที่ รายละเอียด วันที่

เขียน

เลขที่แบบ
AB-2.01 รวม 16

แบบแสดง
AS-BUILT DRAWING
แบบขยายหน้าต่าง



วันที่
25/05/69

มาตราส่วน
1:100

File main / Code

แบบขยาย CURTAIN WALL

มาตราส่วน

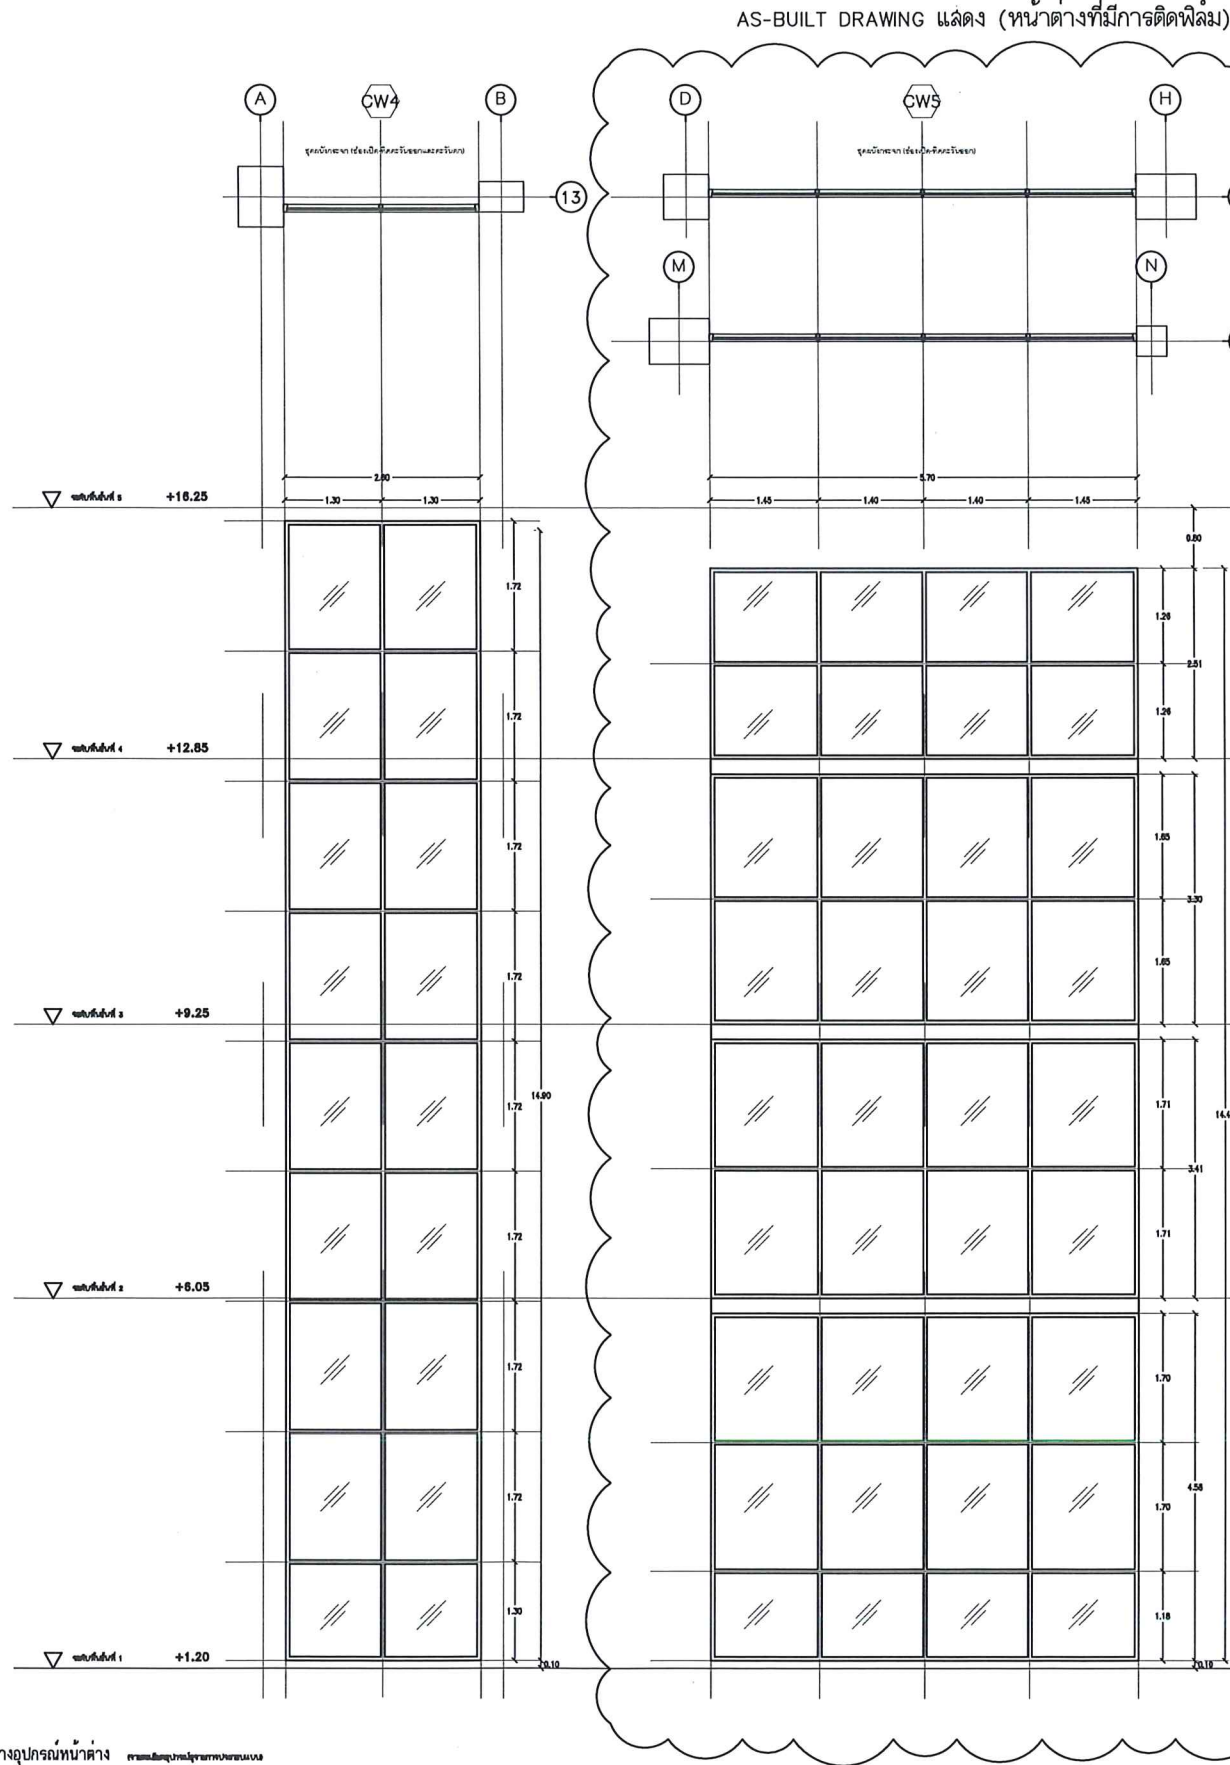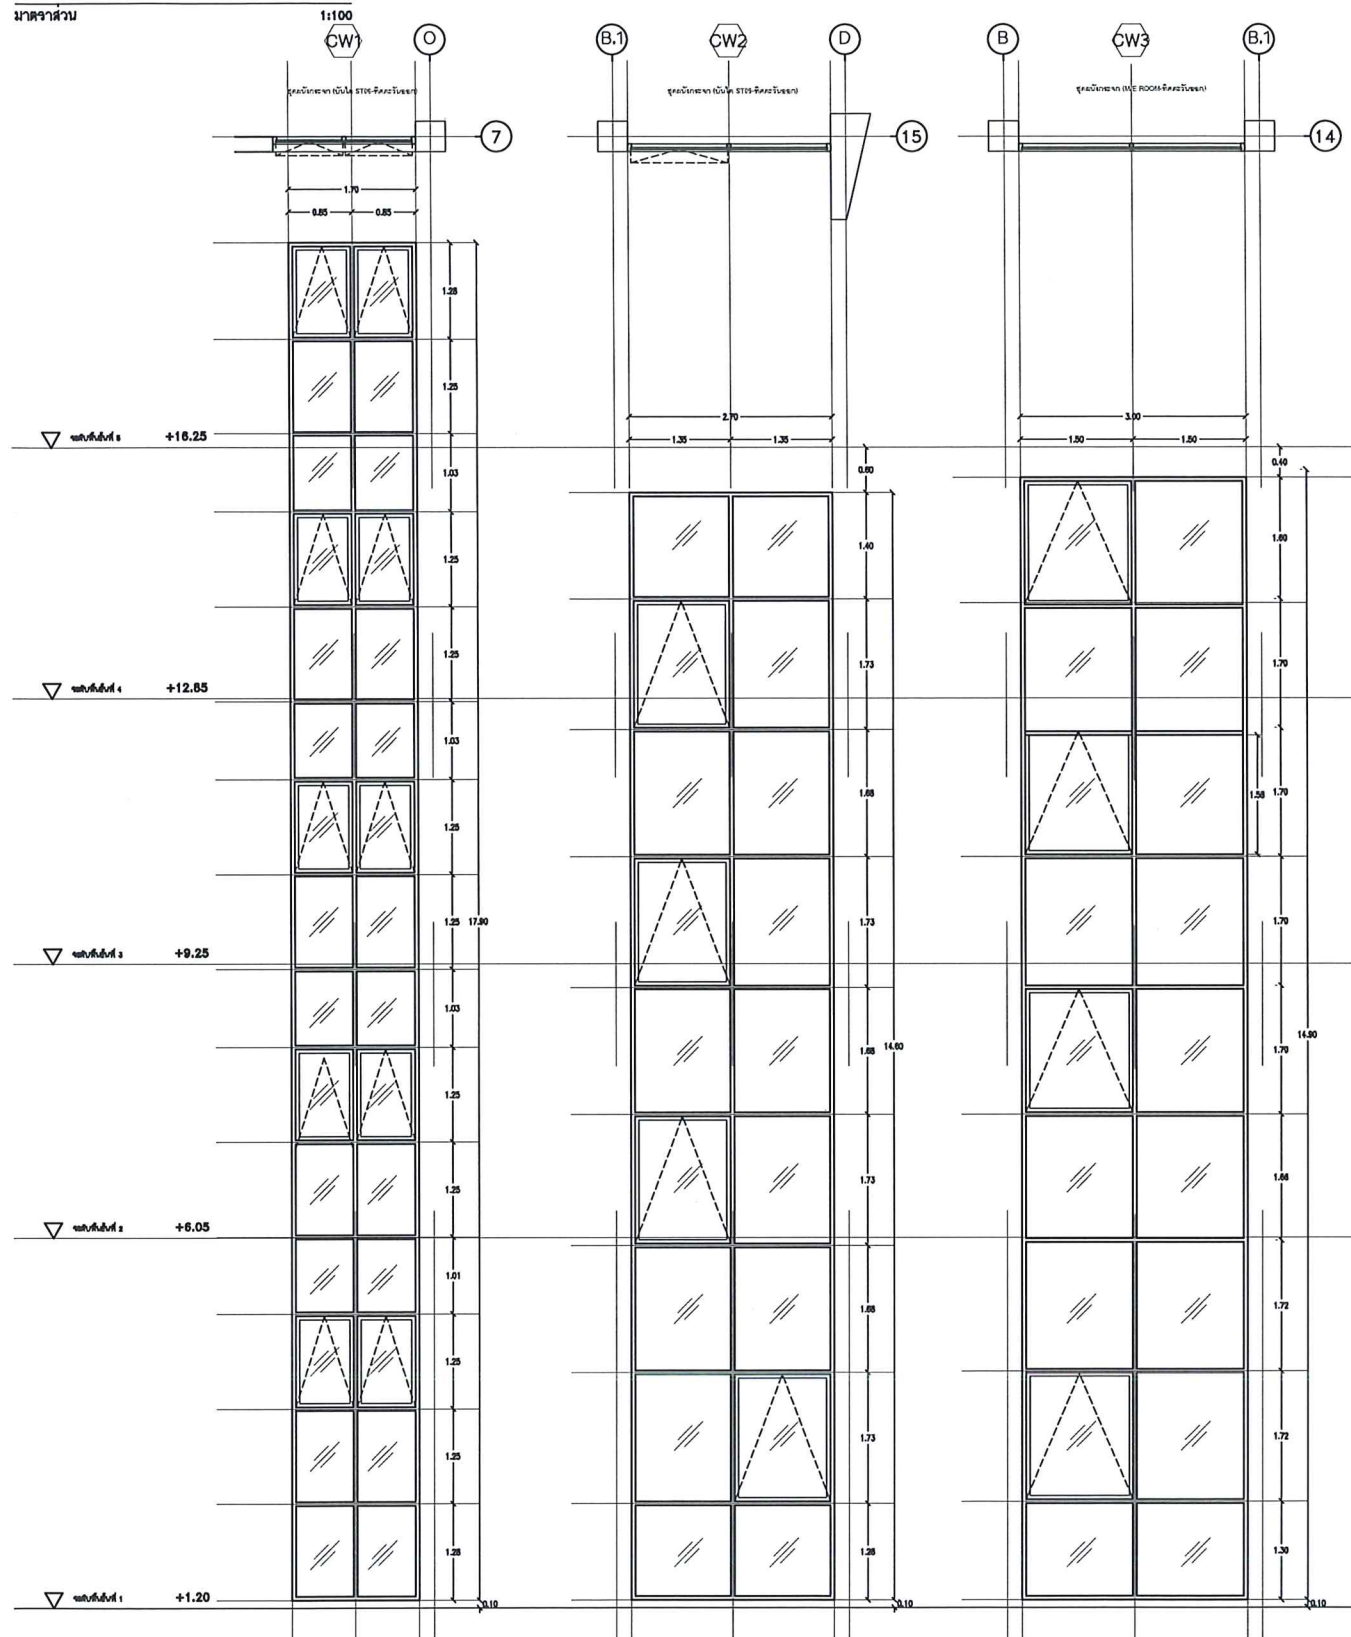

ตารางอุปกรณ์หน้าต่าง

สัญลักษณ์	ข้อเปิด		รูปแบบ	ลูกฟัก		วงกบและบานกรอบ			ชนิดอุปกรณ์			หมายเหตุ	รายละเอียดประกอบ	FX	จำนวน
	กว้าง	สูง		วัสดุ	หนา	วัสดุ	หนา	ขนาด	1	2	3				
CW1	1.70	17.40	FX,PJ	GL	6mm.	AL	*	*	●	●	●	* กระจกบานเดี่ยว	AL = ผนังเดิม GL = ผนังเดิม	บานกระจกติดตาย	16
CW2	2.70	14.90	FX,PJ	GL	6mm.	AL	*	*	●	●	●	ALUMINUM ราง	ชนิดอุปกรณ์		
CW3	3.00	14.90	FX,PJ	GL	6mm.	AL	*	*	●	●	●	จากภายนอก	1 บานหน้าต่างบานเกล็ด		
CW4	2.60	14.90	FX	GL	6mm.	AL	*	*					2 ฝาครอบบานเกล็ด		
CW5	5.70	14.90	FX	GL	6mm.	AL	*	*					3 ฝาครอบบานเกล็ด	บานกระจก	

เขียน

ตรวจสอบ

วันที่

25/05/69

มาตราส่วน

1:100

File main / Code